

PREDIO CENTRAL - ADMINISTRAÇÃO DO PÓLO
PLANTA DE DIVISÓRIA - 1º PAVIMENTO
ESCALA: 1 : 50

LEGENDA

ALVENARIA DE TUBOS FINOS 100x200mm

REVESTIMENTO DE TUBO VEDADO IMPERMEABILIZADO

ALVENARIA DE TUBOS FINOS 100x200mm

BLOCO DE CONCRETO 200x100x100mm

QUADRO DE ESPECIFICAÇÕES DE MATERIAS EXISTENTES

OBSERVAÇÃO: ESTE DESENHO SE REFERE A FRONTEIRA DO PROJETO EXECUTIVO

REV. DATA. OBSERVAÇÃO. DATA.

Concepção Projetos
UNIVERSIDADE FEDERAL FLUMINENSE
PÓLO UNIVERSITÁRIO DE VOLTA REDONDA
CAMPUS ATERRAÇO

CONSTRUTORA ZACARI LTDA. AS BUILT - ARQ.


RUA DES. ELLIS HERRIHO PROUBERA, Nº383, ATERRAÇO - VOLTA REDONDA - RJ
12570-000 - TEL: (21) 2504-1000
E-MAIL: concepcao@concepcao.com.br

SERVIÇO PROFORMAÇÃO
PROPOSTA Nº: 01/10-1000-01

CARDELA CAVALCANTE, DEBORA ABEY SOARES, GUSTAVO ROBERTO
PROJETO Nº: 01/10-1000-01

00
1:50
55/78

FORMATO A1 ESTENDIDO - INTERIO: 1542 x 574 mm
EXTERIO: 1261 x 584 mm

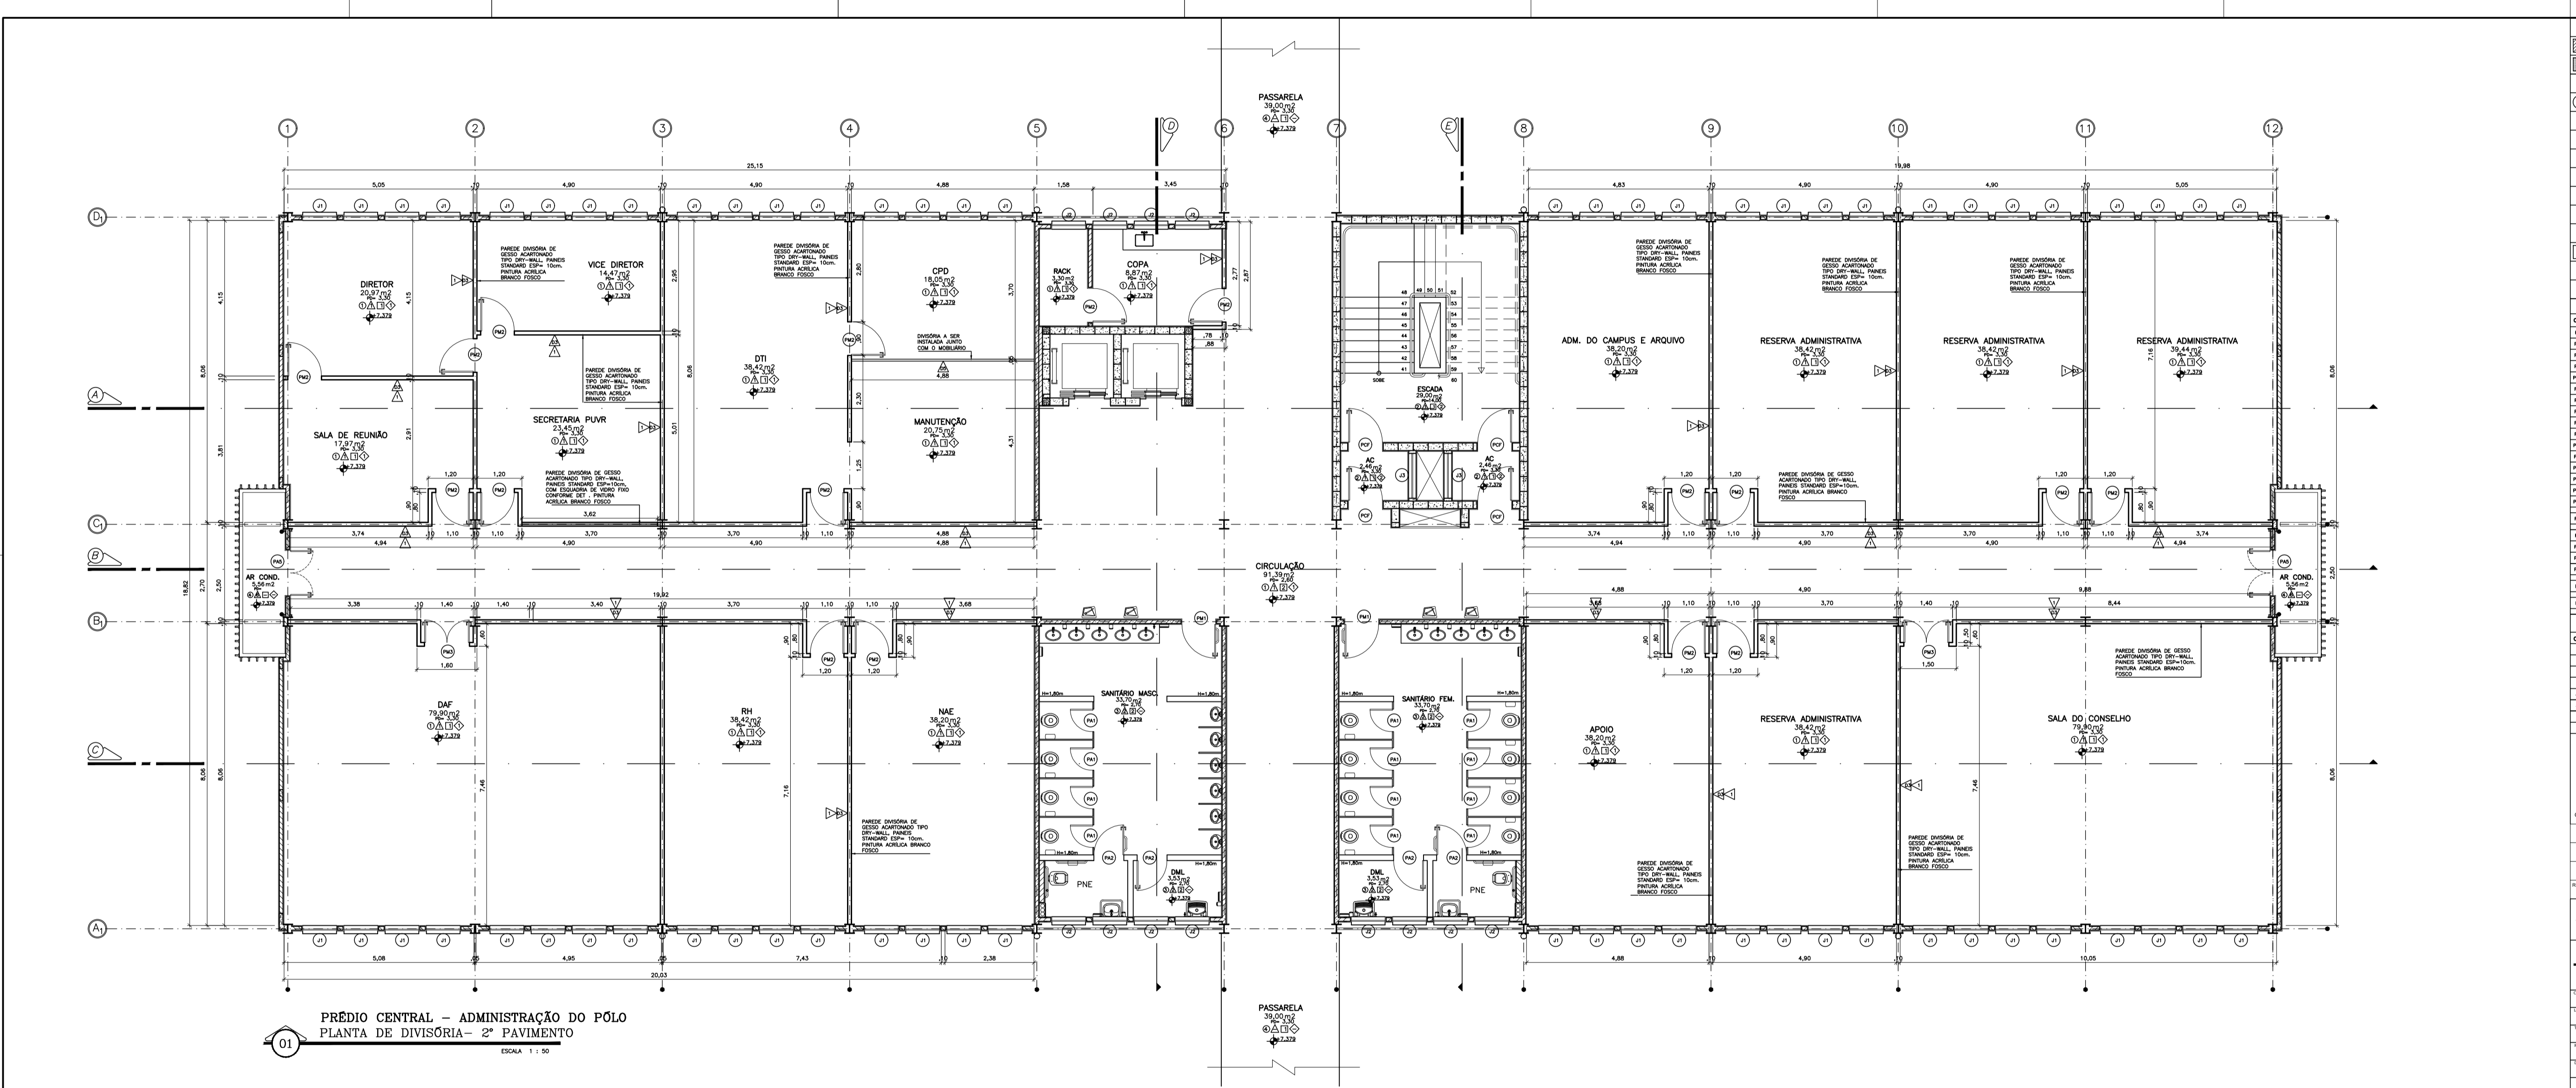

PRÉDIO CENTRAL - ADMINISTRAÇÃO DO PÓLO
PLANTA DE DIVISÓRIA - 2º PAVIMENTO
ESCALA 1 : 50

LEGENDA

ALVENARIA DE TUBOS FUNDO 100x200mm
REVESTIMENTO DE TUBO MODO MONOBLOCADO

QUADRO DE ESPECIFICAÇÕES DE MATERIAS EXISTENTES

PISO	PAREDE	DIVISÓRIA
1	1	01
2	2	02
3	3	03
4	4	04
5	5	05
6	6	06
7	7	07

TETO	RODAPE	SOLEIRA
1	1	1
2	2	2

QUADRO DE ESPECIFICAÇÕES DE PORTAS	QUADRO DE ESPECIFICAÇÕES DE JANELAS	


OBSERVAÇÃO: ESTE DESENHO SE REFERE A PLANCHA 70 DO PROJETO EXECUTIVO

REV. DATA. DESCRICAO. QTD.

Concepção Projetos

UNIVERSIDADE FEDERAL FLUMINENSE
PÓLO UNIVERSITÁRIO DE VOLTA REDONDA
CAMPUS ATERRADÃO

CONSTRUTORA ZADAR LTDA. AS BUILT - ARQ.

RUA DES. ELLIS HENRIQUE PROJEIRA, Nº781, ATERRADÃO - VOLTA REDONDA - RJ


PRÉDIO CENTRAL, PLANTA DE DIVISÓRIA - 2º PAVIMENTO

00

1:50

56/78

FORMATO A1 EXTENSÃO - INTERIO: 1548 x 574 mm
EXTENSÃO: 1281 x 584 mm

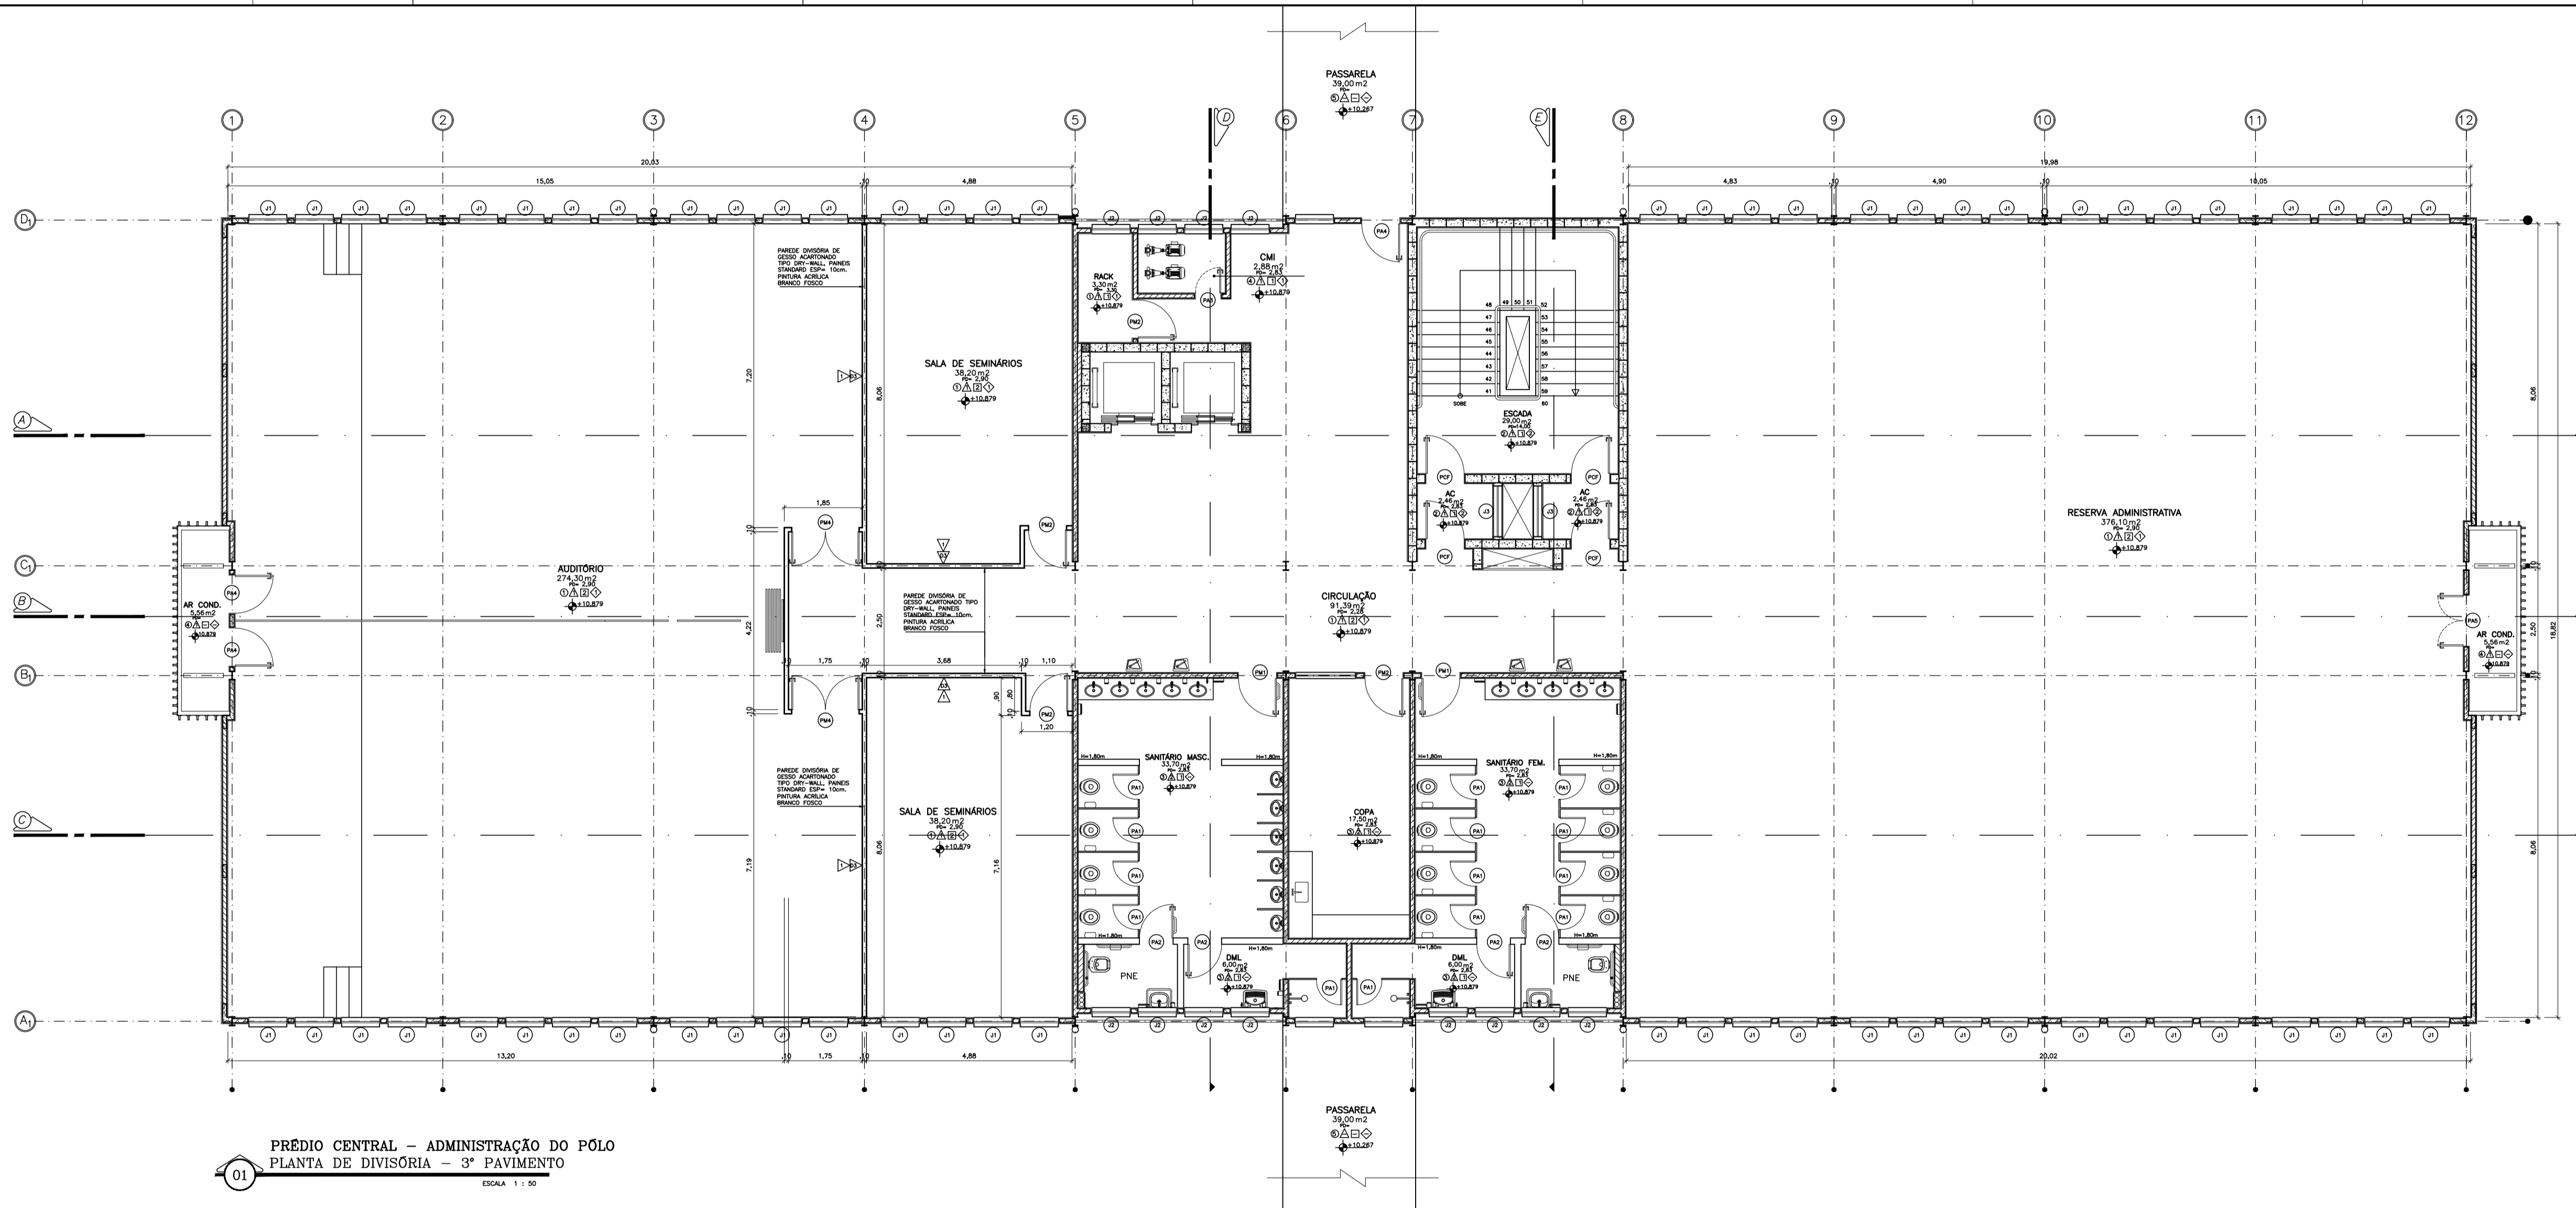

01 PRÉDIO CENTRAL – ADMINISTRAÇÃO DO POLO
PLANTA DE DIVISÓRIA – 3º PAVIMENTO
ESCALA 1:50

LEGENDA

ALVENARIA DE TUBOS FINADOS 10x20x40cm
REVESTIMENTO DE TUBO INODO 10x20x40cm
BLOCO DE CONCRETO 30x40x20cm

QUADRO DE ESPECIFICAÇÕES DE MATERIAIS EXISTENTES

PISO		PAREDE		DIVISÓRIA	

CONSTRUTORA ZADAR LTDA
RUA DELS HERIBERTO FREIRE, Nº 181, ATERRADO - VOLTA REDONDA - RJ
PRÉDIO CENTRAL - PLANTA DE DIVISÓRIA - 3º PAVIMENTO
SERGIU FERREZ
PROJETO DE 2014-11-19
CADERNO DE CADASTRO
DESENHADA POR
CONTRATAÇÃO

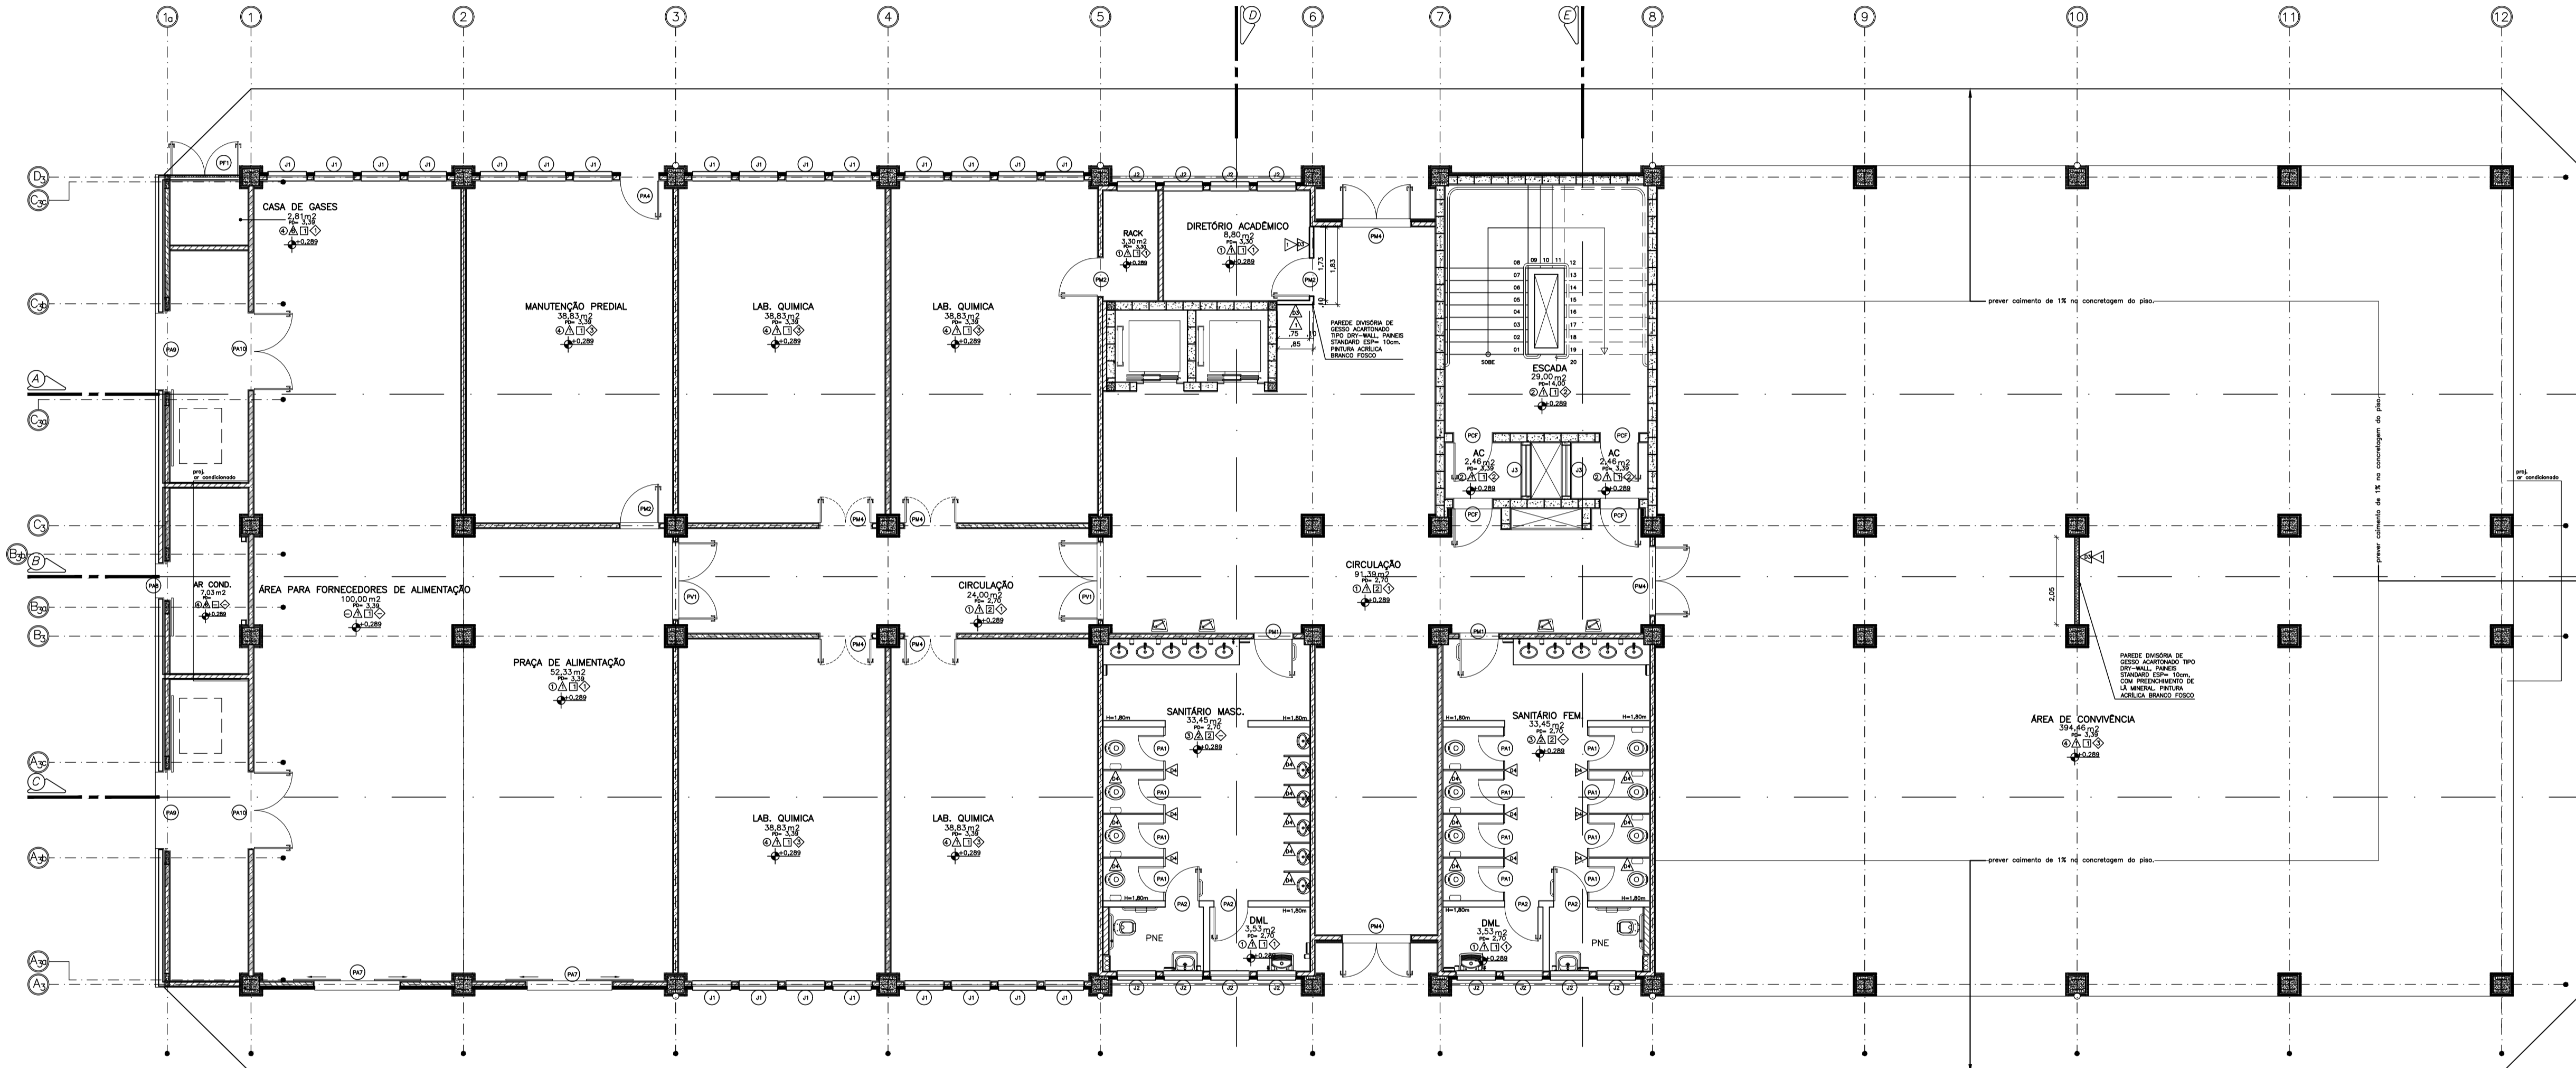

INSTITUTO DE CIÊNCIAS EXATAS
PLANTA DE DIVISÓRIA - PAVIMENTO TERREO
ESCALA 1 : 50

FORMATO A1 EXTENSÃO - INTERIO: 1548 x 2154 mm
EXTENSÃO: 1281 x 1584 mm

LEGENDA

ALVENARIA DE TUBOS FUNDO 10X20CM
REVESTIMENTO DE TUBO MUXO MFR/60/3000

QUADRO DE ESPECIFICAÇÕES DE MATERIAIS EXISTENTES


TETO

ROOFAPE	SOLEIRA
1	1
2	2

PORTAS

COD	DMH	TIPO	ACABAMENTO	APLICAÇÃO	TOTAL
OBSERVAÇÃO: ESTE DESENHO SE REFERE À PLANHA 72 DO PROJETO EXECUTIVO

REV.	DATA	DESCRIÇÃO	ÁREA


Concepção Projetos

UNIVERSIDADE FEDERAL FLUMINENSE
PÓLO UNIVERSITÁRIO DE VOLTA REDONDA
CAMPUS ATERRADO

CONSTRUTORA ZADAR LTDA. AS BUILT - ARQ.
AV. NESTOR PERLHINGER, 574, ATERRADO, VOLTA REDONDA - RJ
INSTITUTO DE CIÊNCIAS EXATAS - PLANTA DE DIVISÓRIA - PAVTO. TERREO

SERGILO PERAZZINI
DESENHO: CARLOS PERAZZINI
CADERNO DE CÁLCULO DESEMPENHO: DEBORA ARSENY SOARES
COTAÇÃO: DEBORA ARSENY SOARES

00
1:50
00/08/2010
58/78

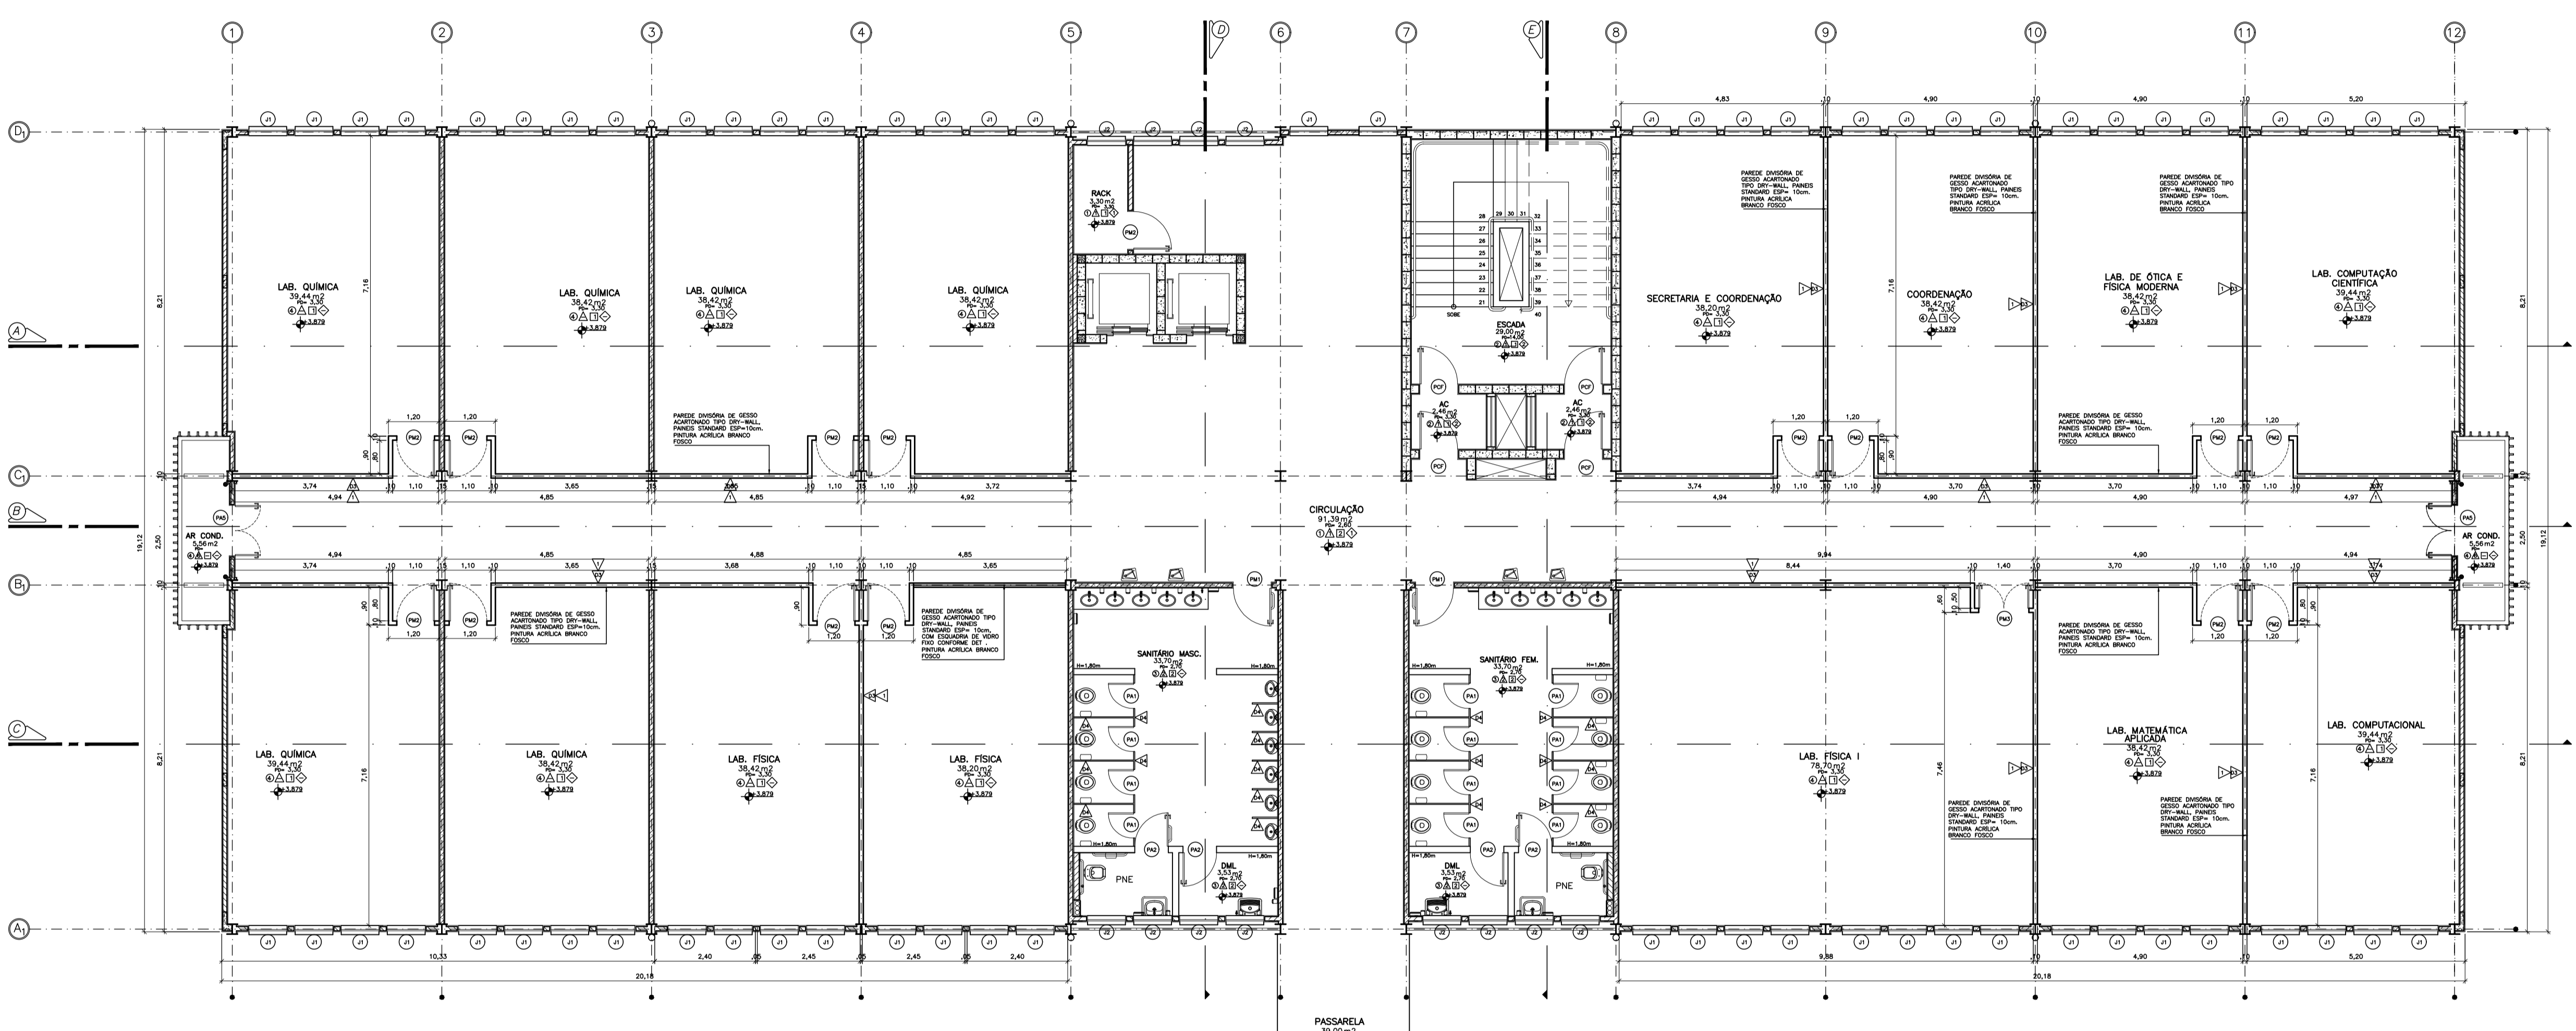

INSTITUTO DE CIÊNCIAS EXATAS
PLANTA DE DIVISÓRIA - 1º PAVIMENTO
01 ESCALA 1:50

LEGENDA		QUADRO DE ESPECIFICAÇÕES DE MATERIAIS EXISTENTES	
	ALVENARIA DE TUFO FURADO 10x20x20cm		BLOCO DE CONCRETO 30x40x20cm
	REVESTIMENTO DE TETO MOLDADO		

PISO	PAREDE	DIVISÓRIA
1	1	D1
2	2	D2
3	3	D3
4	4	D4
5	5	D5
6	6	D6

TETO	RODAPE	SOLEIRA
1	1	1
2	2	2

QTD	DMNH	TIPO	APLICACAO	TOTAL


OBSERVAÇÃO: ESTE DESENHO SE REFERE A PLANCHA 73 DO PROJETO EXECUTIVO

REV.	DATA	DESCRIÇÃO	ASSINATURA

Concepção Projetos

UNIVERSIDADE FEDERAL FLUMINENSE
PÓLO UNIVERSITÁRIO DE VOLTA REDONDA
CAMPUS ATERRADADO

CONSTRUTORA ZADARA LTDA	AS BUILT - ARQ.
RUA DES. ELLIS HENRIQUE PROBLEMA, Nº 781, ATERRADADO - VOLTA REDONDA - RJ	15/08/2019
INSTITUTO DE CIÊNCIAS EXATAS - PLANTA DE DIVISÓRIA - 1º PAVIMENTO	00
SERGIO PERAZZINI	1:50
LEONARDO GALVÃO	02/09/2019
ELIANA ARBON ROBERTO	59/78
CECÍLIA ROBERTO	

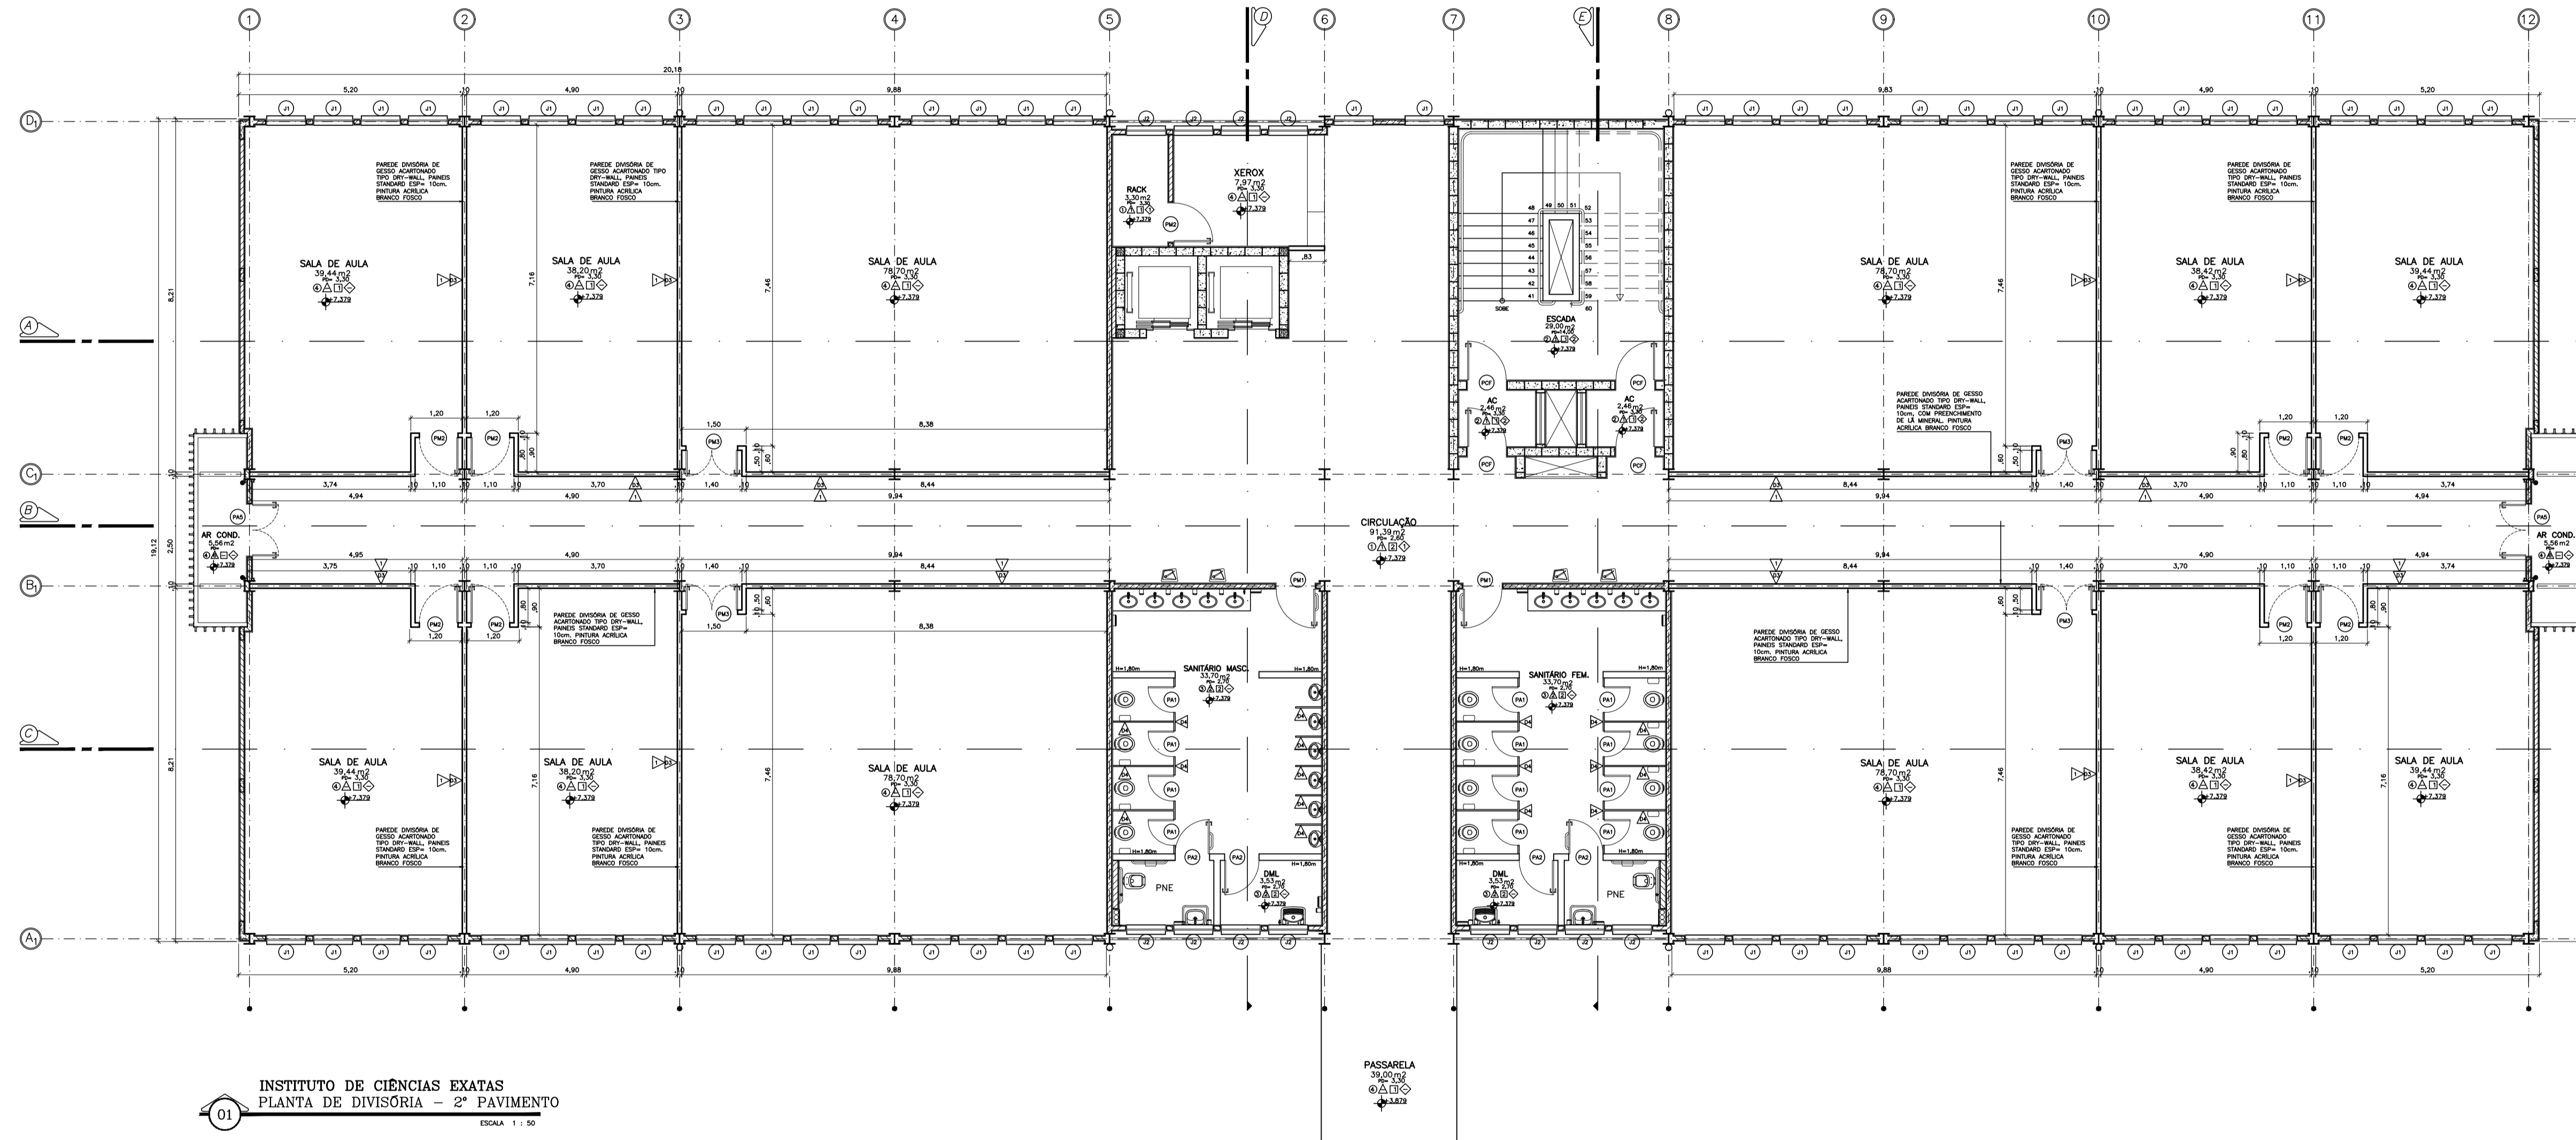

INSTITUTO DE CIÊNCIAS EXATAS
 PLANTA DE DIVISÓRIA - 2º PAVIMENTO
 ESCALA 1:50

LEGENDA

ALUMINA DE TUBOS FUNDOS 100x100mm
 REVESTIMENTO DE TUBO MADEIRA IMPERMEABILIZADO
 BLOCO DE CONCRETO 200x100x60mm

QUADRO DE ESPECIFICAÇÕES DE MATERIAIS EXISTENTES

PISO	PAREDE	DIVISÓRIA

PORTAS

COD	DMT	TIPO	ACABAMENTO	APLICACAO	TOTAL

OBSERVAÇÃO: ESTE DESENHO SE REFERE A PLANILHA 14 DO PROJETO EXECUTIVO

CONCEPÇÃO PROJETOS
 UNIVERSIDADE FEDERAL FLUMINENSE
 PÓLO UNIVERSITÁRIO DE VOLTA REDONDA
 CAMPUS ATERRADE

CONSTRUTORA ZADARA LTDA
 RUA DAS ELIS HENRIQUE FROEIRA, Nº 783, ATERRADE - VOLTA REDONDA - RJ
 INSTITUTO DE CIÊNCIAS EXATAS - PLANTA DE DIVISÓRIA - 2º PAVIMENTO

AS BUILT - ARQ.
 DATA 00
 ESCALA 1:50
 60/78

FORMATO A1 ESTENDIDO - INTERNO: 1548 x 2147 mm
 EXTERNO: 1281 x 1584 mm

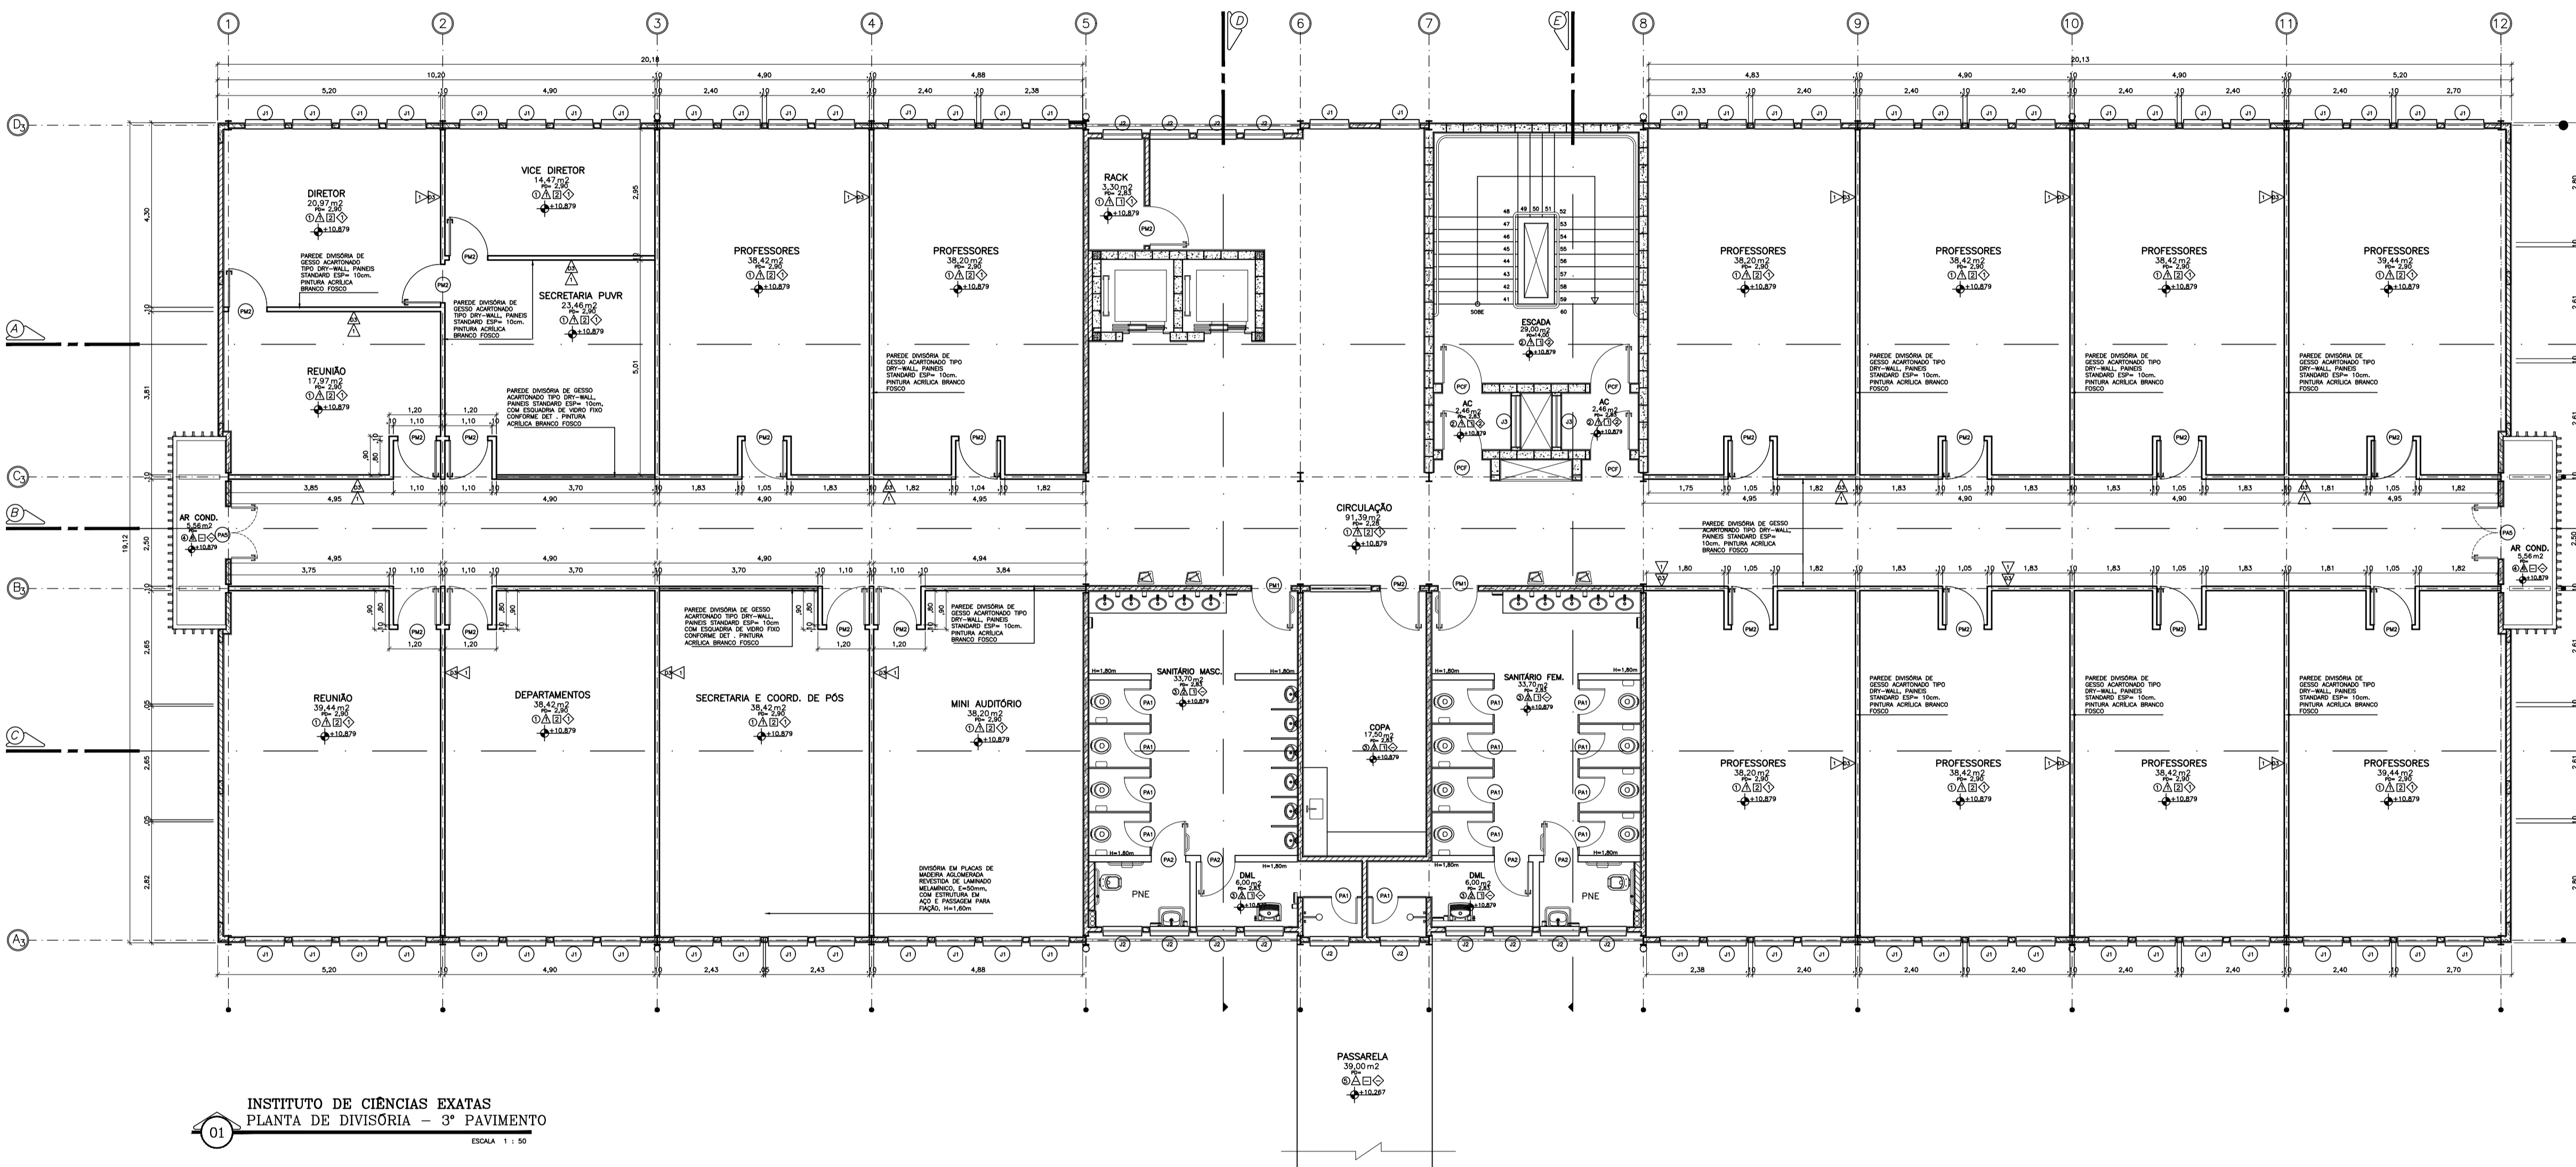

INSTITUTO DE CIÊNCIAS EXATAS
 PLANTA DE DIVISÓRIA - 3º PAVIMENTO

01

ESCALA 1:50


OBSERVAÇÃO: ESTE DESENHO SE REFERE A PRANCHAS DO PROJETO EXECUTIVO

CONCEPÇÃO PROJETOS

UNIVERSIDADE FEDERAL FLUMINENSE
 PÓLO UNIVERSITÁRIO DE VOLTA REDONDA
 CAMPUS ATERRADO


CONSTRUTORA ZADAR LTDA

INSTITUTO DE CIÊNCIAS EXATAS - PLANTA DE DIVISÓRIA - 3º PAVIMENTO

00

61/78

FORMATO A1 ESTENDIDO - ANTERIO: 1564 x 2244 mm
 ESTENDIDO: 1281 x 1848 mm

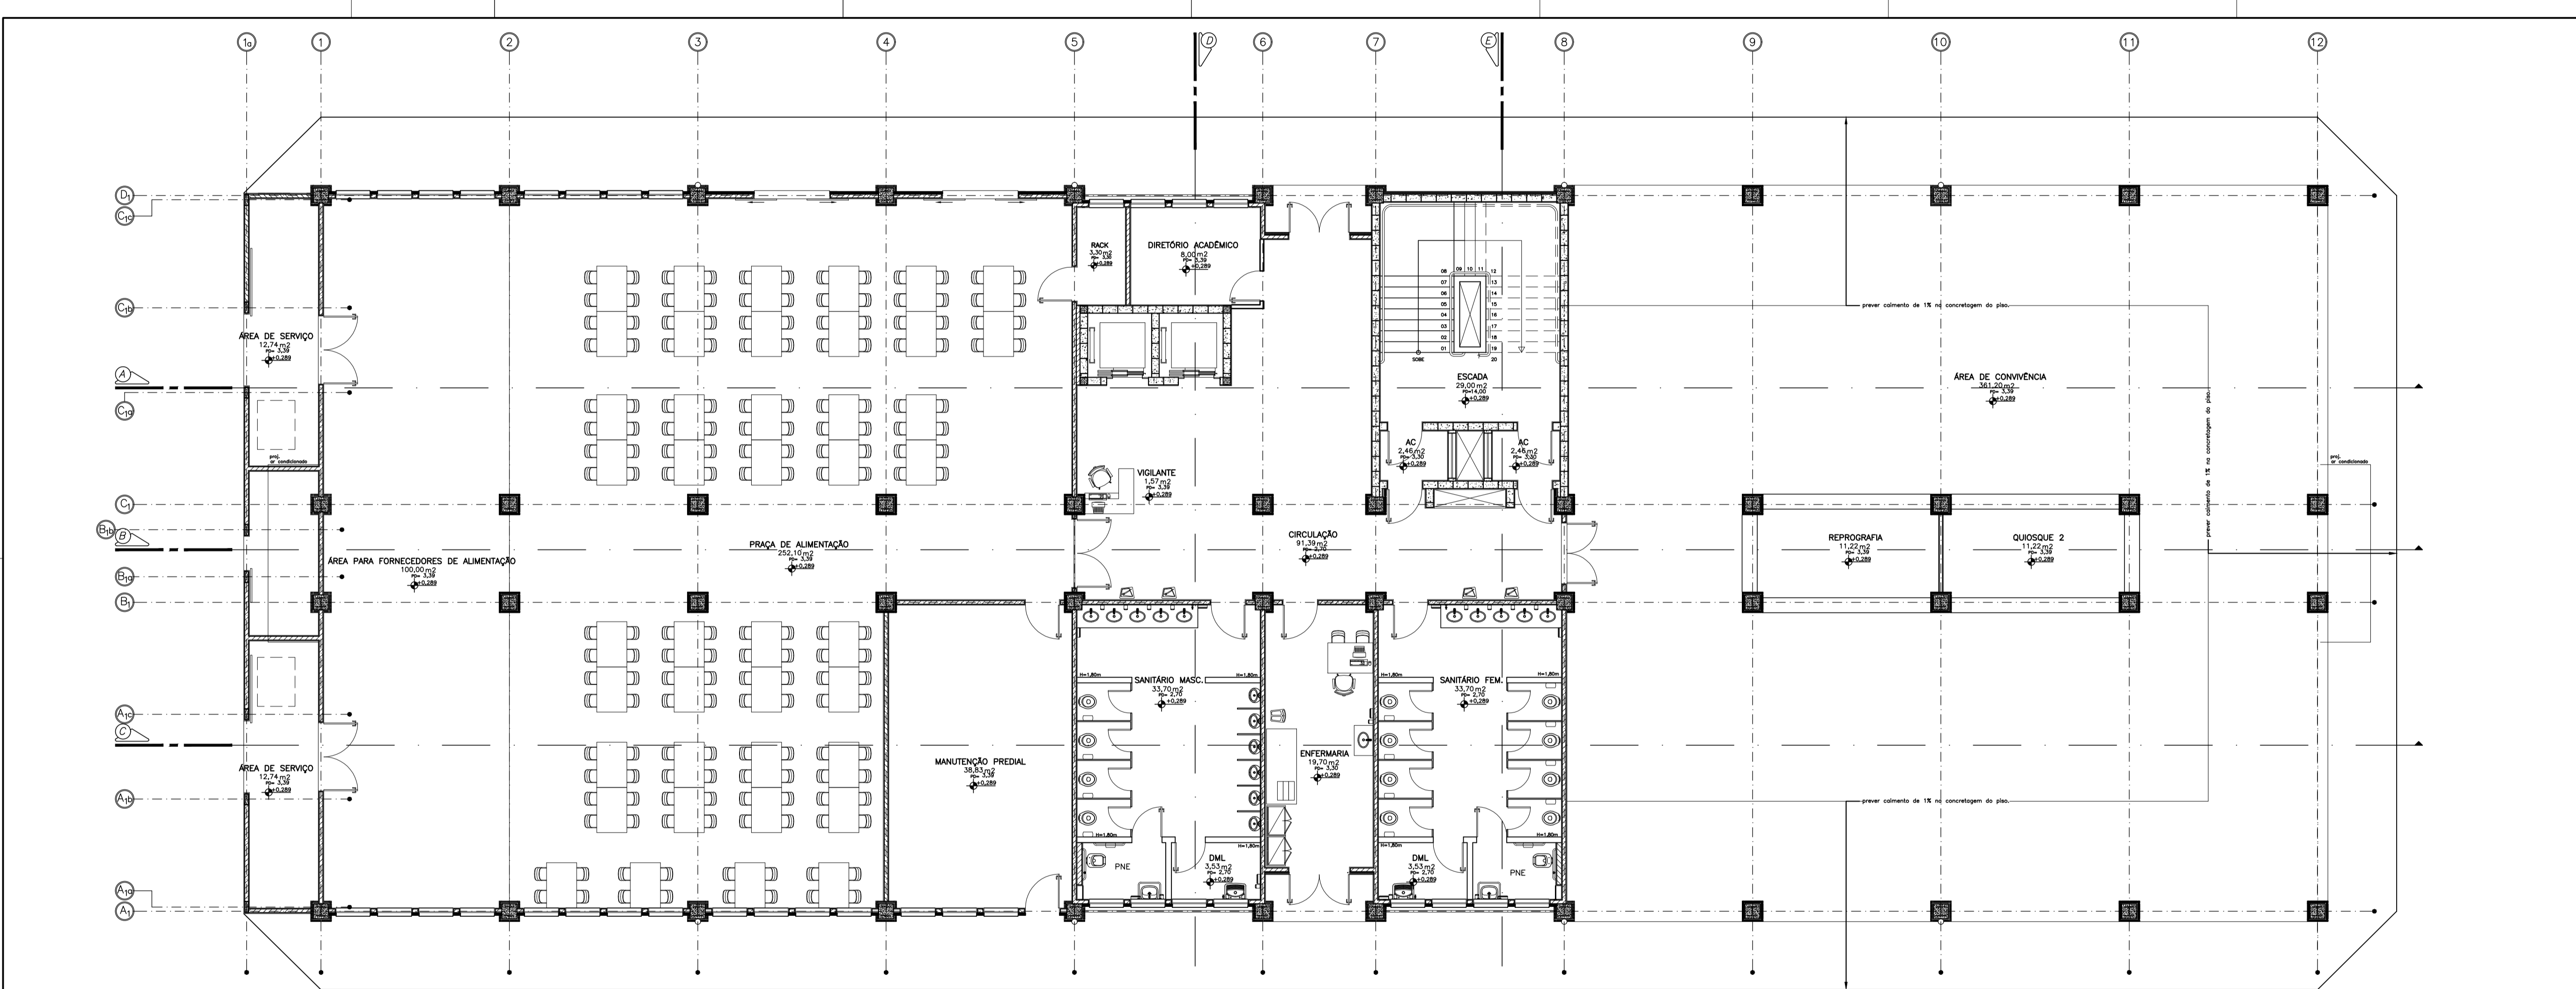

01 INSTITUTO DE CIÊNCIAS HUMANAS
 PLANTA DE LAYOUT - PAVIMENTO TERREO
 ESCALA 1:1/50

FORMATO A1 ESTENDIDO - INTERNO: 1546 x 574 mm
 EXTERNO: 1281 x 584 mm

OBSERVAÇÃO: ESTE DESENHO SE REFERE A PRANCHA Nº DO PROJETO EXECUTIVO

REV.	DATA	DESCRIÇÃO	FEITO


Concepção Projetos

UNIVERSIDADE FEDERAL FLUMINENSE
 PÓLO UNIVERSITÁRIO DE VOLTA REDONDA
 CAMPUS ATERRADO

CONSTRUTORA ZADAR LTDA. AS BUILT - ARQ.
 RUA DES. ELLIS HENRIQUE FROEIRA, Nº781, ATERRO - VOLTA REDONDA - RJ
 INSTITUTO DE CIÊNCIAS HUMANAS - PLANTA DE LAYOUT PAVTO. TERREO
 SERGIO FERNANDES
 CARLA PIVA OLIVEIRA, DEIANA ABBYB ROBERTO, CECILIANA MONTEIRO

12/07/2014 08:48:15
 00
 1:50

62/78

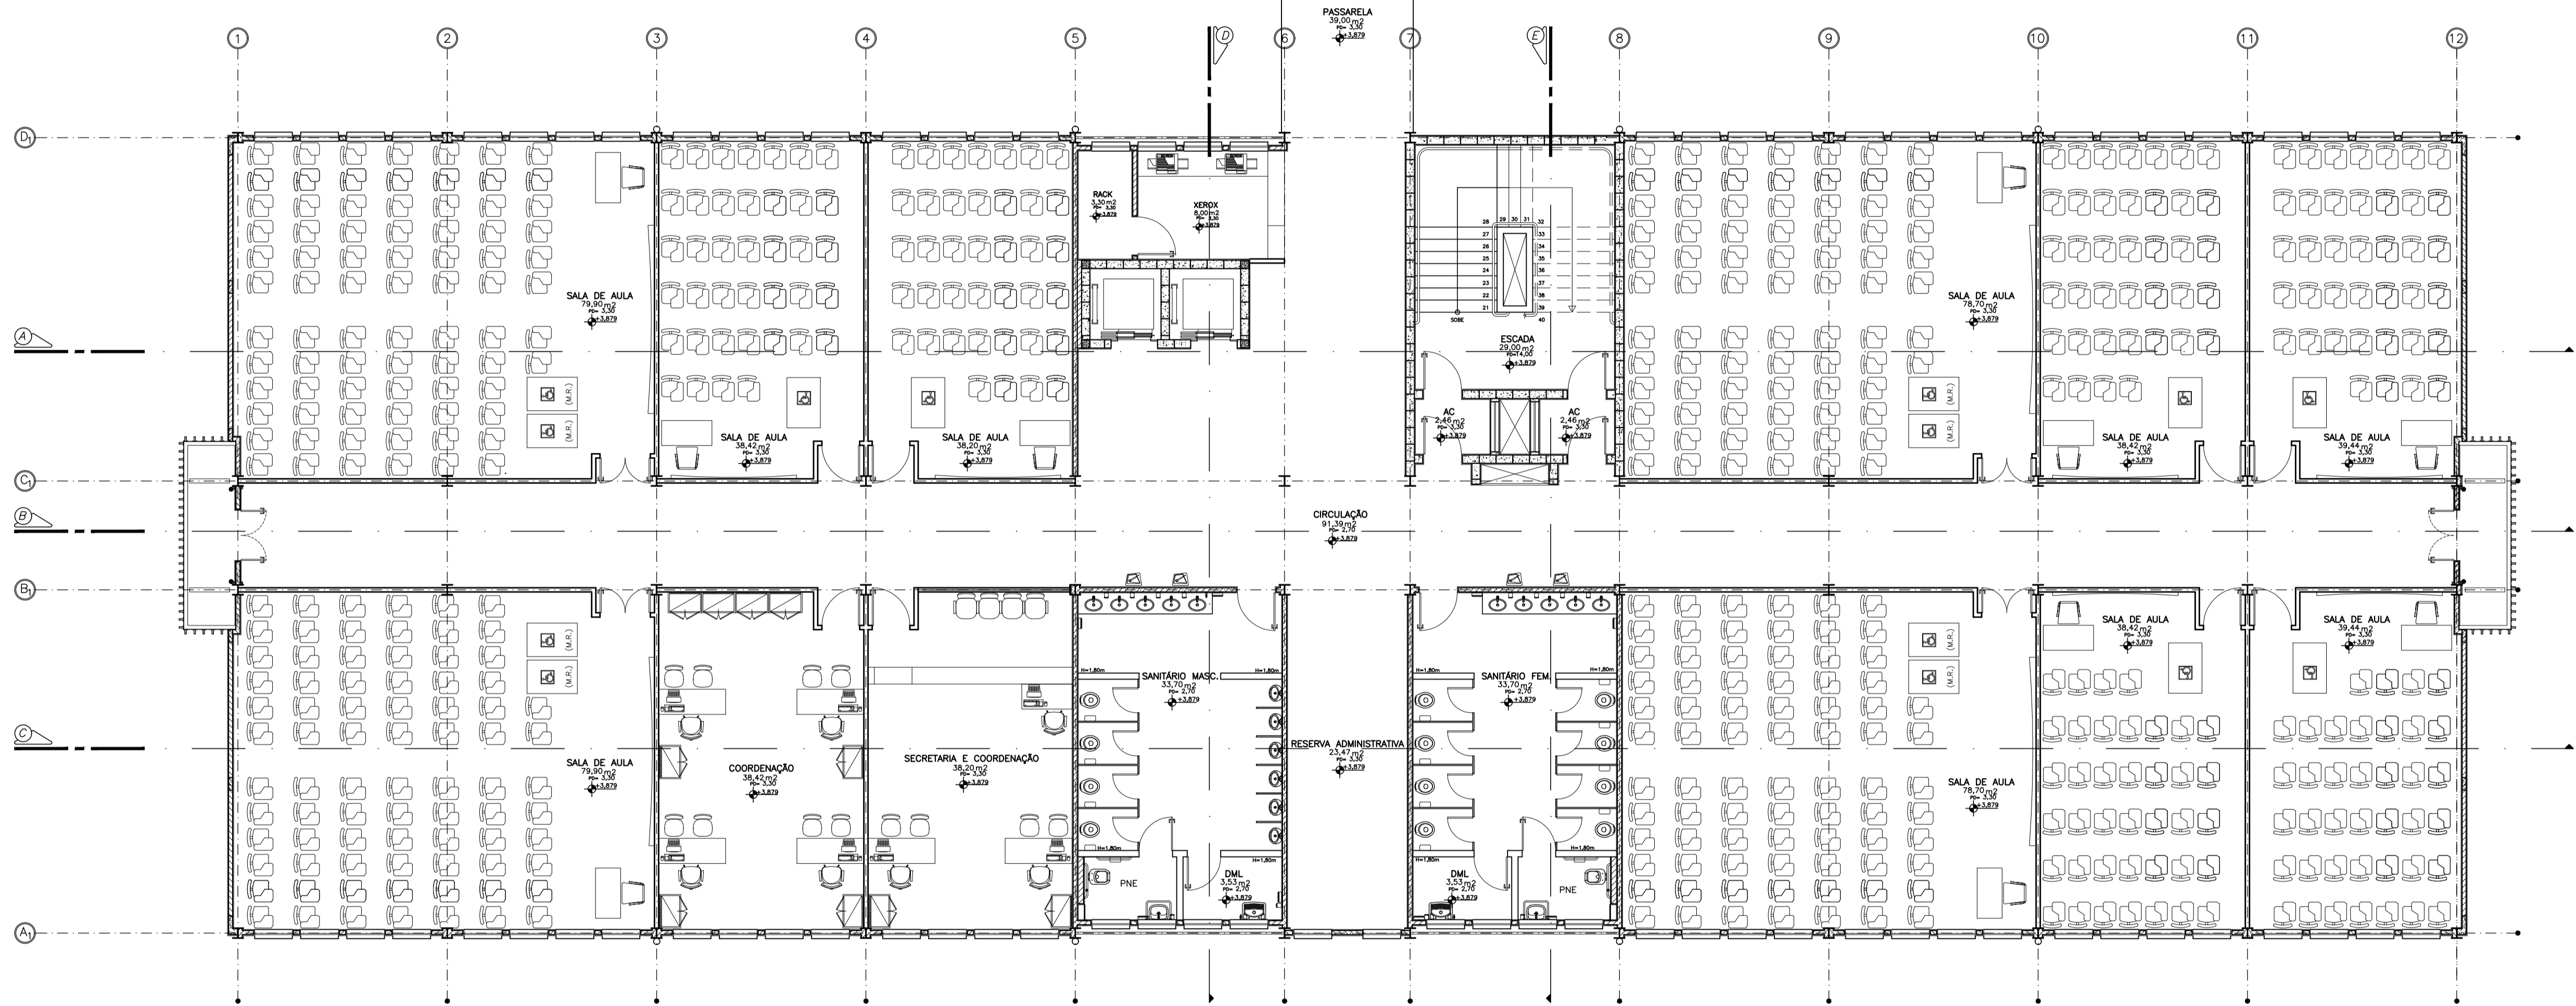

01 INSTITUTO DE CIÊNCIAS HUMANAS
 PLANTA DE LAYOUT - 1º PAVIMENTO
 ESCALA: 1:50

FORMATO A1 ESTENDIDO - INTERNO: 1546 x 574 mm
 EXTERNO: 1281 x 584 mm

OBSERVAÇÃO: ESTE DESENHO SE REFERE A PRANCHA 77 DO PROJETO EXECUTIVO


REV.	DATA	DESCRIÇÃO	FEITO

Concepção Projetos

UNIVERSIDADE FEDERAL FLUMINENSE
 PÓLO UNIVERSITÁRIO DE VOLTA REDONDA
 CAMPUS ATERRADO

CONSTRUTORA ZADAR LTDA. AS BUILT - ARQ.
 RUA DES. ELIAS HENRIQUE FROEIRA, Nº781, ATERROADO - VOLTA REDONDA - RJ
 INSTITUTO DE CIÊNCIAS HUMANAS - PLANTA DE LAYOUT 1º PAVIMENTO
 SERGIO FERNANDES
 CARLA PAULA OLIVEIRA, DEBORA ABBYB ROBERTO, GECYANNA ROBERTO

12/09/2010
 00
 1:50

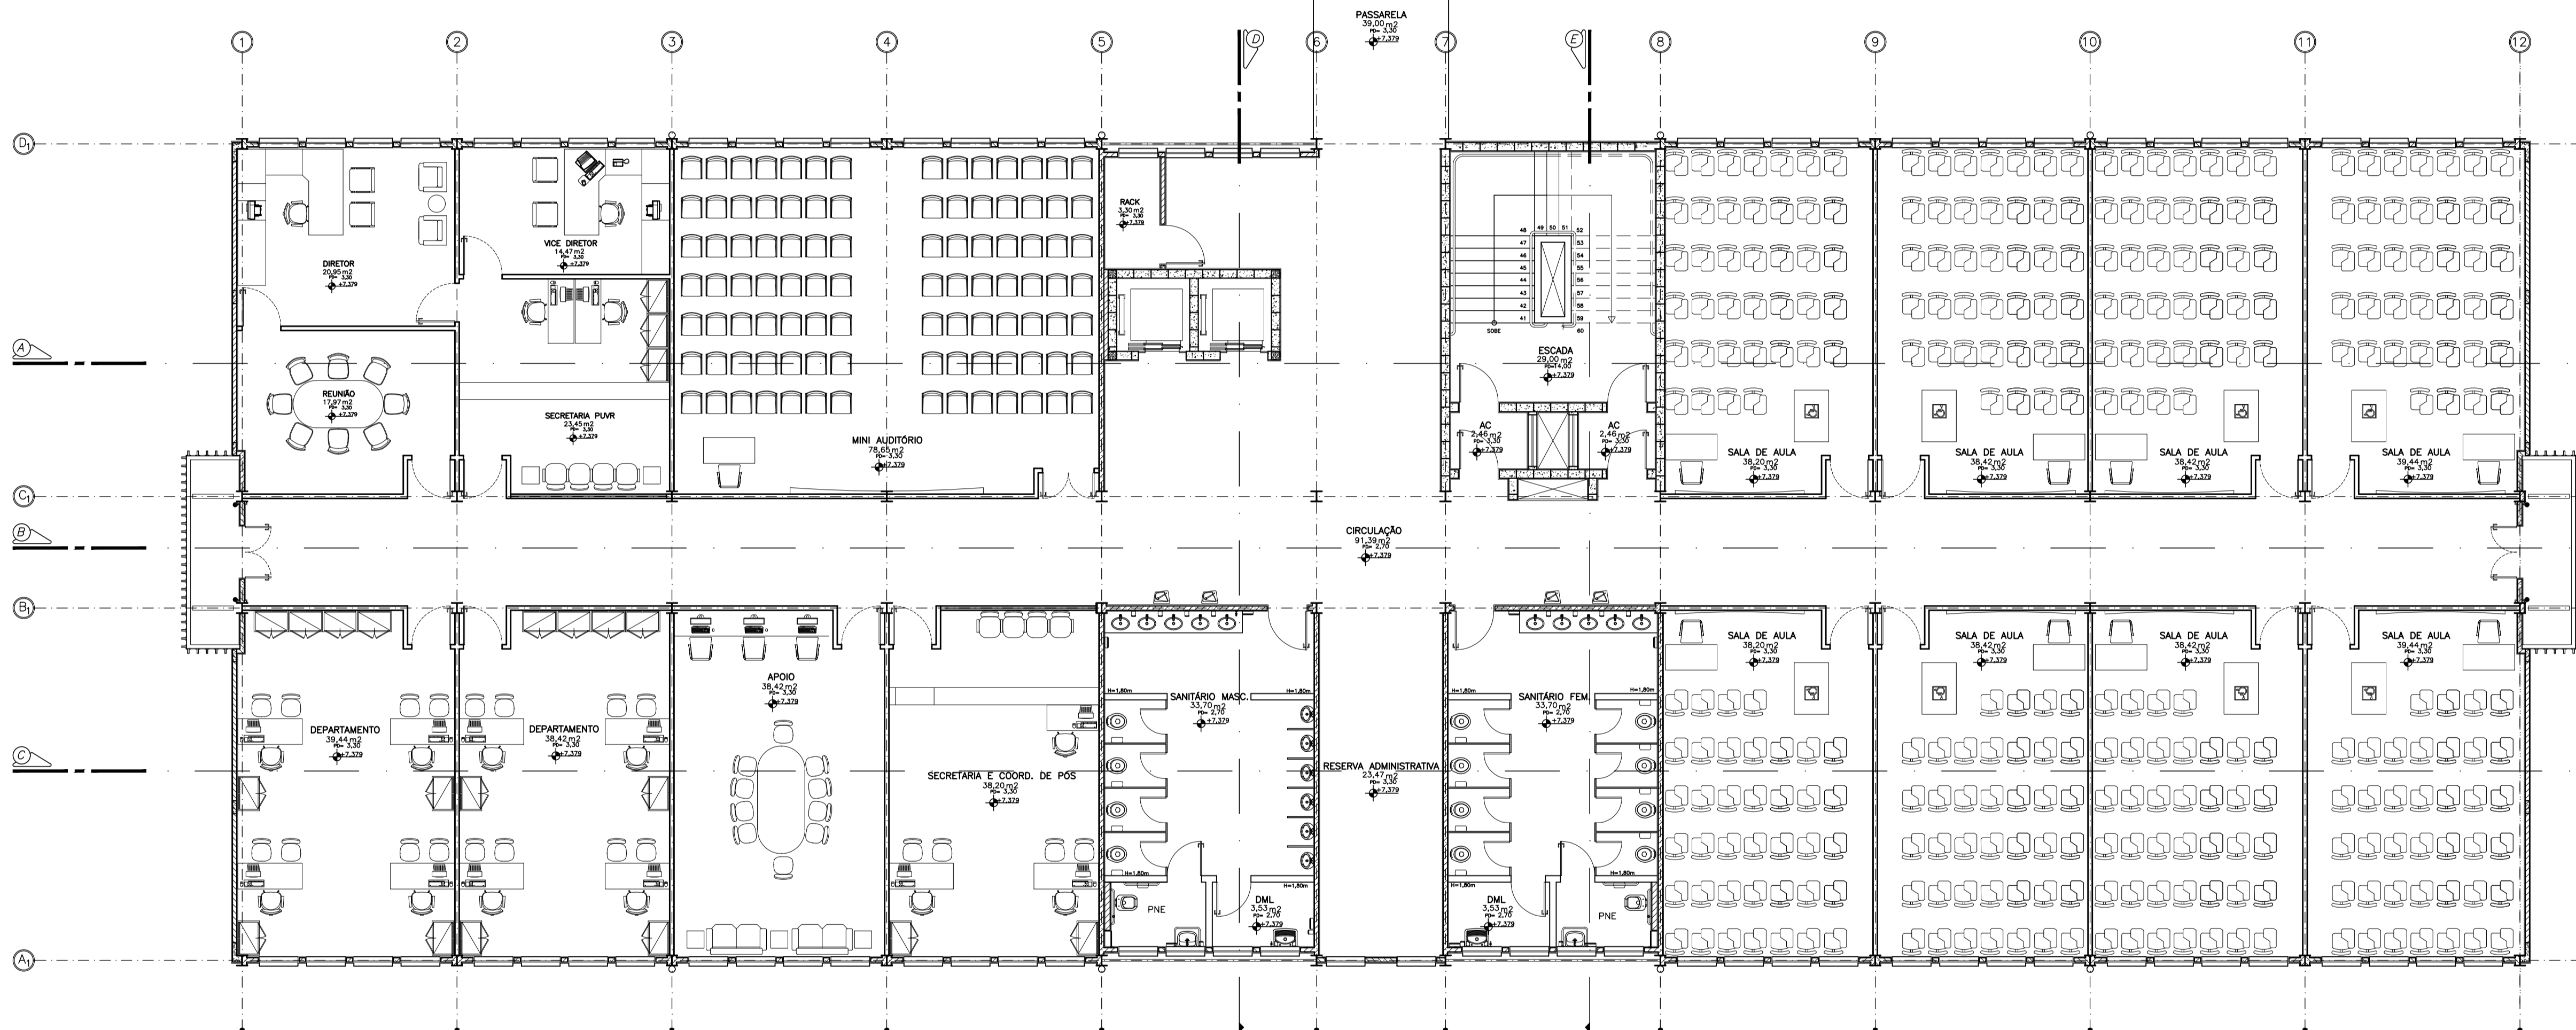

INSTITUTO DE CIÊNCIAS HUMANAS
 PLANTA DE LAYOUT - 2º PAVIMENTO
 ESCALA 1:100

OBSERVAÇÃO: ESTE DESENHO SE REFERE A PRANCHA 78 DO PROJETO EXECUTIVO

REV.	DATA	DESCRIÇÃO	FEITO


Concepção Projetos

UNIVERSIDADE FEDERAL FLUMINENSE
 PÓLO UNIVERSITÁRIO DE VOLTA REDONDA
 CAMPUS ATERRADO

CONSTRUTORA ZADAR LTDA. AS BUILT - ARQ.
 RUA DES. ELIAS HENRIQUE FROEIRA, Nº783, ATERRADO - VOLTA REDONDA - RJ
 INSTITUTO DE CIÊNCIAS HUMANAS - PLANTA DE LAYOUT 2º PAVIMENTO
 SERGIO FERNANDES
 CARLA PAULA OLIVEIRA, DANIELA ALBERTO SOARES, CECILIANA BORTOLINI

01
 00
 1:50
 64/78

FORMATO A1 ESTENDIDO - INTERNO: 1564 x 574 mm
 EXTERNO: 1281 x 584 mm

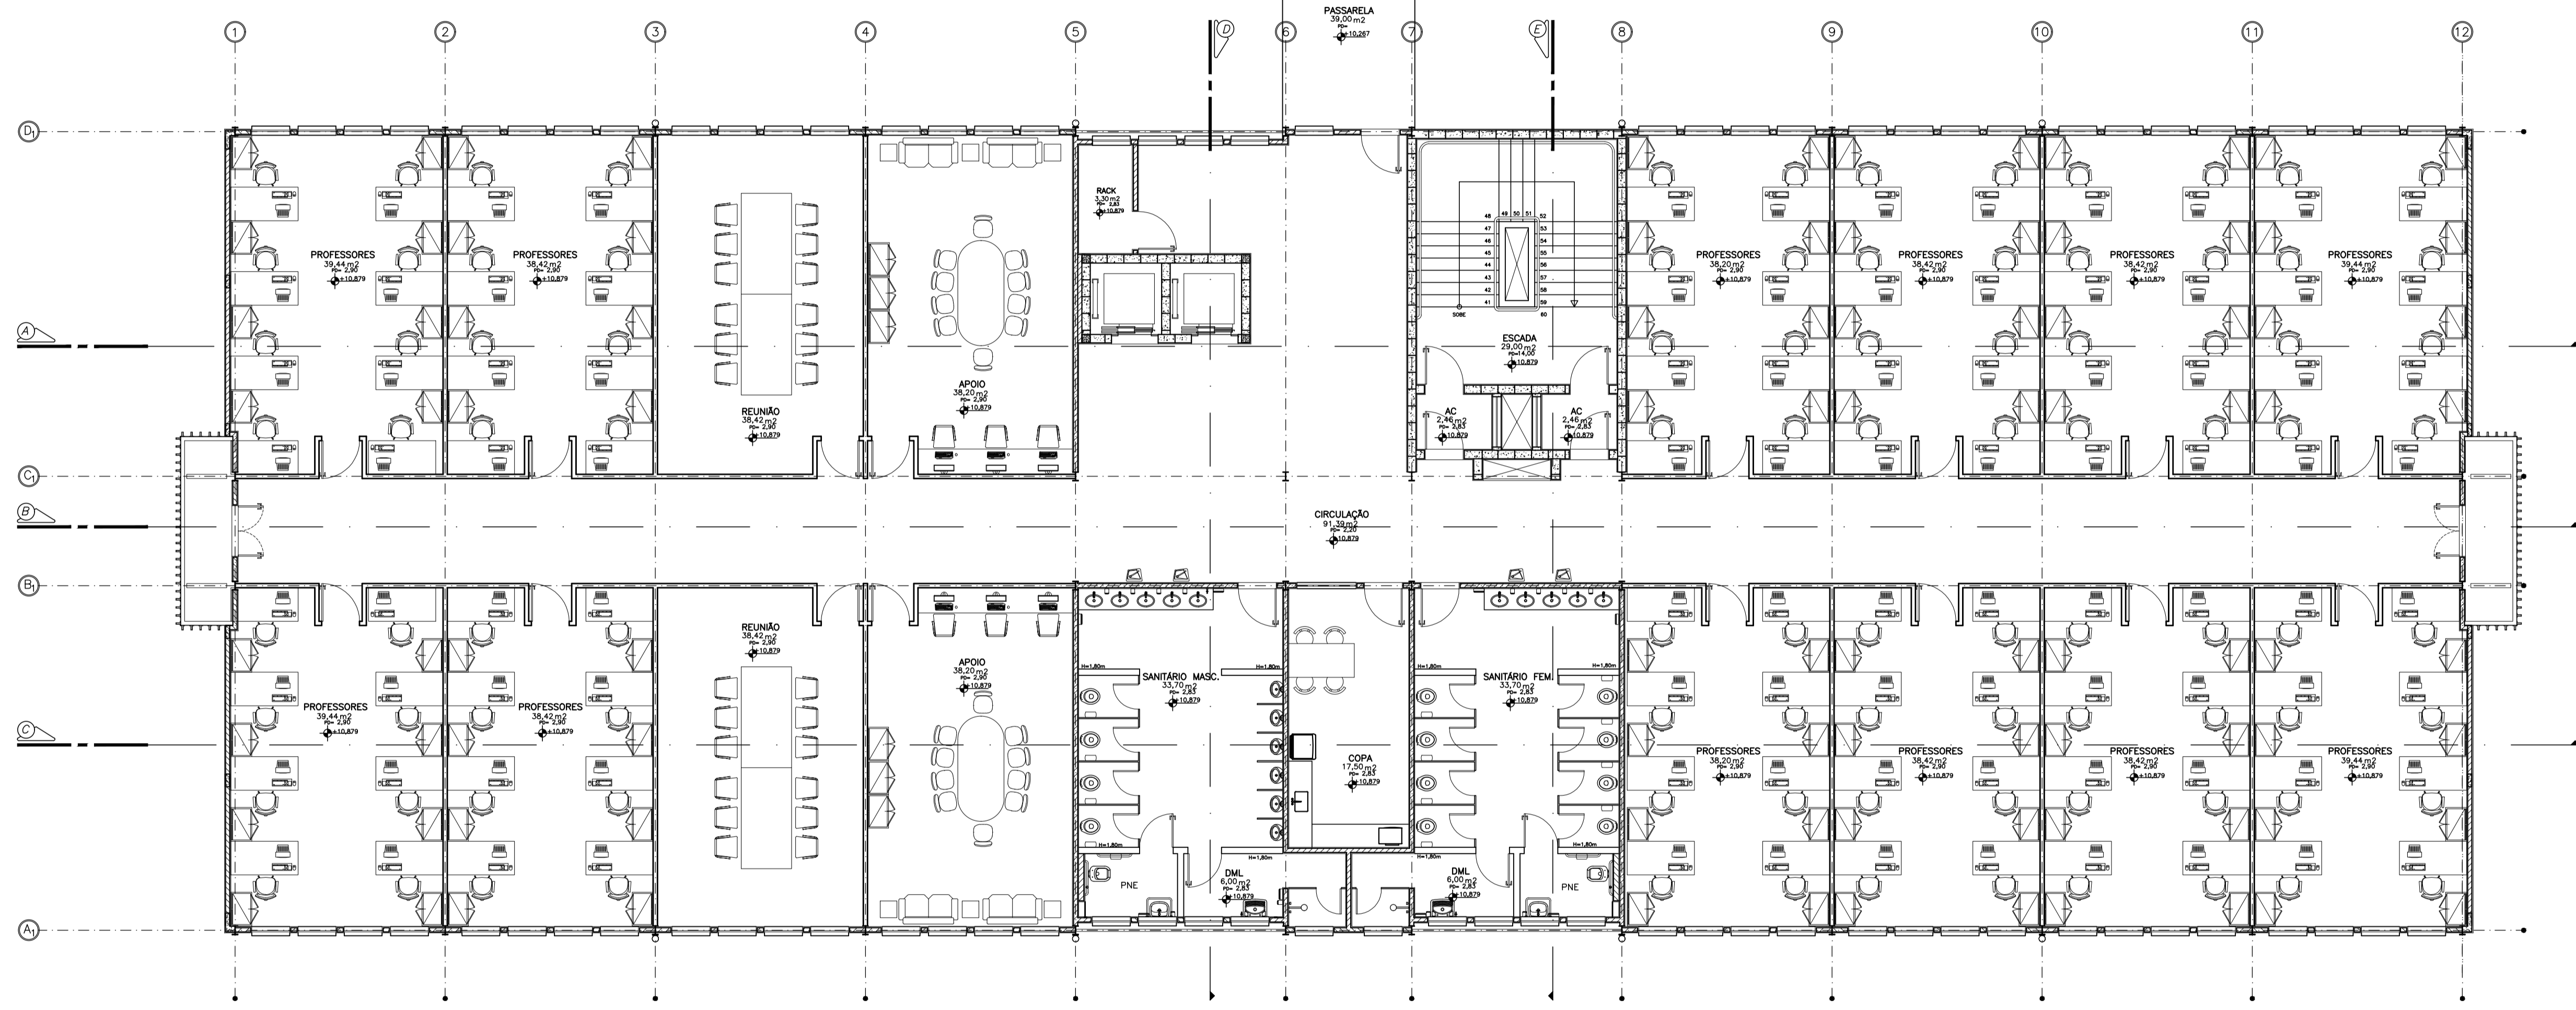

01 INSTITUTO DE CIÊNCIAS HUMANAS
 PLANTA DE LAYOUT - 3º PAVIMENTO
 ESCALA 1:150

OBSERVAÇÃO: ESTE DESENHO SE REFERE A PRANCHA 79 DO PROJETO EXECUTIVO

REV.	DATA	DESCRIÇÃO	STATUS

Concepção Projetos


UNIVERSIDADE FEDERAL FLUMINENSE
 PÓLO UNIVERSITÁRIO DE VOLTA REDONDA
 CAMPUS ATERRADO

CONSTRUTORA ZADAR LTDA. AS BUILT - ARQ.
 RUA DES. ELIAS HENRIQUE FROEIRA, Nº783, ATERRADO - VOLTA REDONDA - RJ
 INSTITUTO DE CIÊNCIAS HUMANAS - PLANTA LAYOUT - 3º PAVIMENTO
 SERGIO FERNANDES
 CARLA PIVA OLIVEIRA, DEBORA ABBYB ROBERTO, GECYANNA MONTEIRO


10/09/2013
 00
 1:50

65/78


FORMATO A1 ESTENDIDO - INTERNO: 1546 x 574 mm
 EXTERNO: 1281 x 584 mm

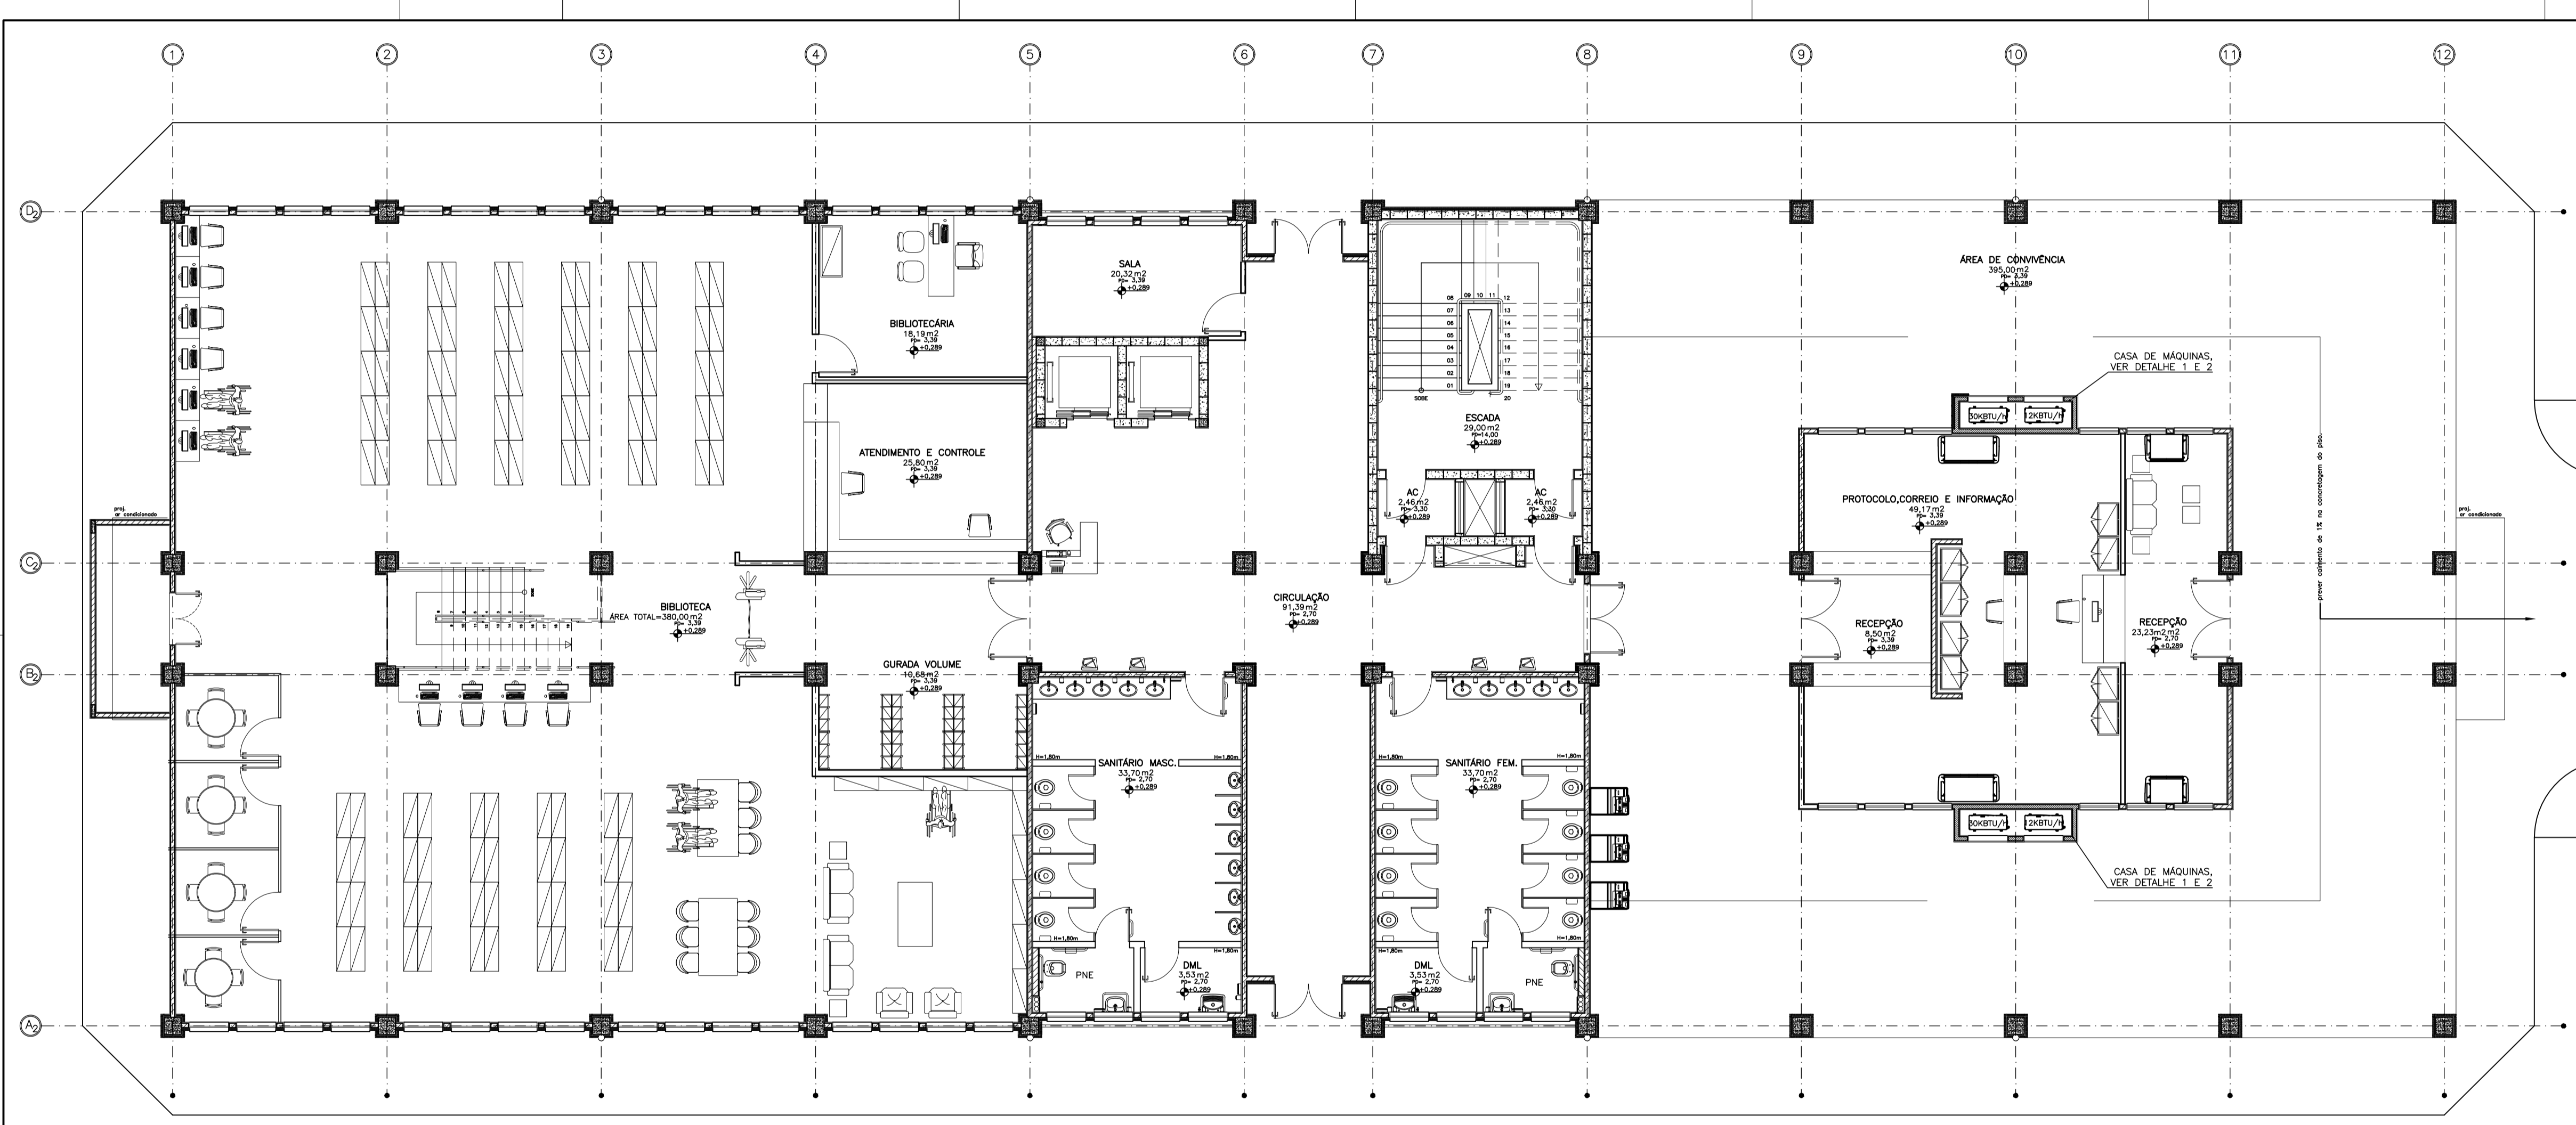


01 PRÉDIO CENTRAL - ADMINISTRAÇÃO DO PÓLO
 PLANTA DE LAYOUT - PAVIMENTO TERREO
 ESCALA 1:1/20

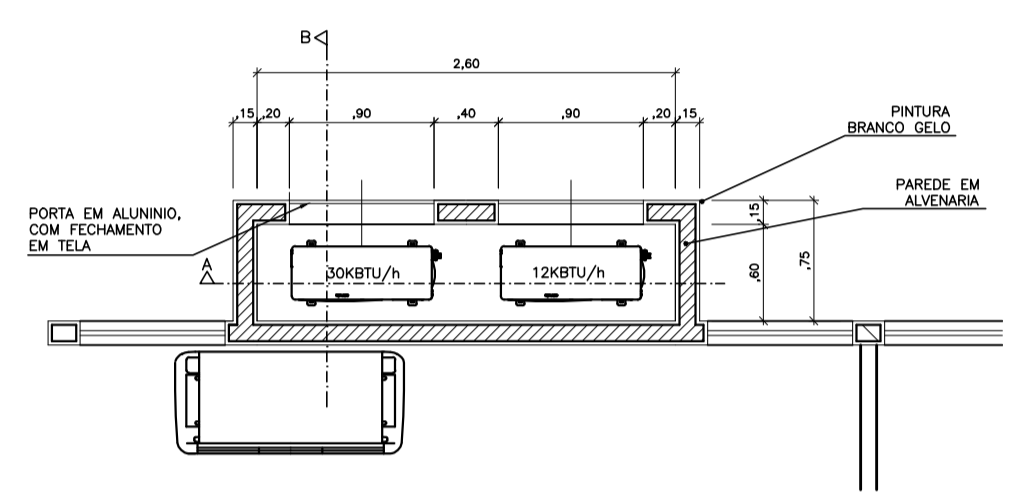

02 PRÉDIO CENTRAL - ADMINISTRAÇÃO DO PÓLO
 DETALHE CASA DE MÁQUINAS - PAVIMENTO TERREO
 ESCALA 1:1/25

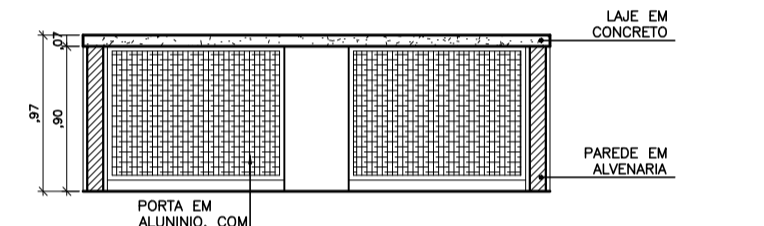

03 PRÉDIO CENTRAL - ADMINISTRAÇÃO DO PÓLO
 CORTE A - DETALHE CASA DE MÁQUINAS
 ESCALA 1:1/25

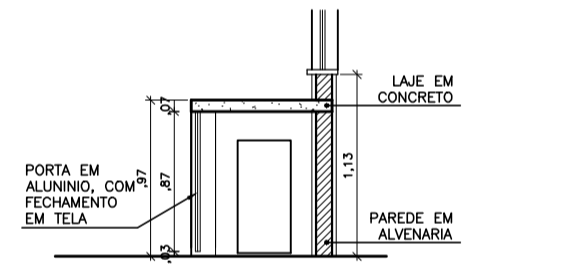

04 PRÉDIO CENTRAL - ADMINISTRAÇÃO DO PÓLO
 CORTE B - DETALHE CASA DE MÁQUINAS
 ESCALA 1:1/25

OBSERVAÇÃO: ESTE DESENHO SE REFERE A PRANCHA 01 DO PROJETO EXECUTIVO

REV.	DATA	DESCRIÇÃO	FEITO


Concepção Projetos

UNIVERSIDADE FEDERAL FLUMINENSE
 PÓLO UNIVERSITÁRIO DE VOLTA REDONDA
 CAMPUS ATERRADO

CONSTRUTORA ZADAR LTDA. AS BUILT - ARQ.
 RUA DES. ELLIS HENRIQUE FROEIRA, Nº783, ATERRADO - VOLTA REDONDA - RJ

PRÉDIO CENTRAL - PLANTA DE LAYOUT - PAVIMENTO TERREO
 PROJETO: 0001/2015
 DATA: 00
 ESCALA: 1:50


66/78

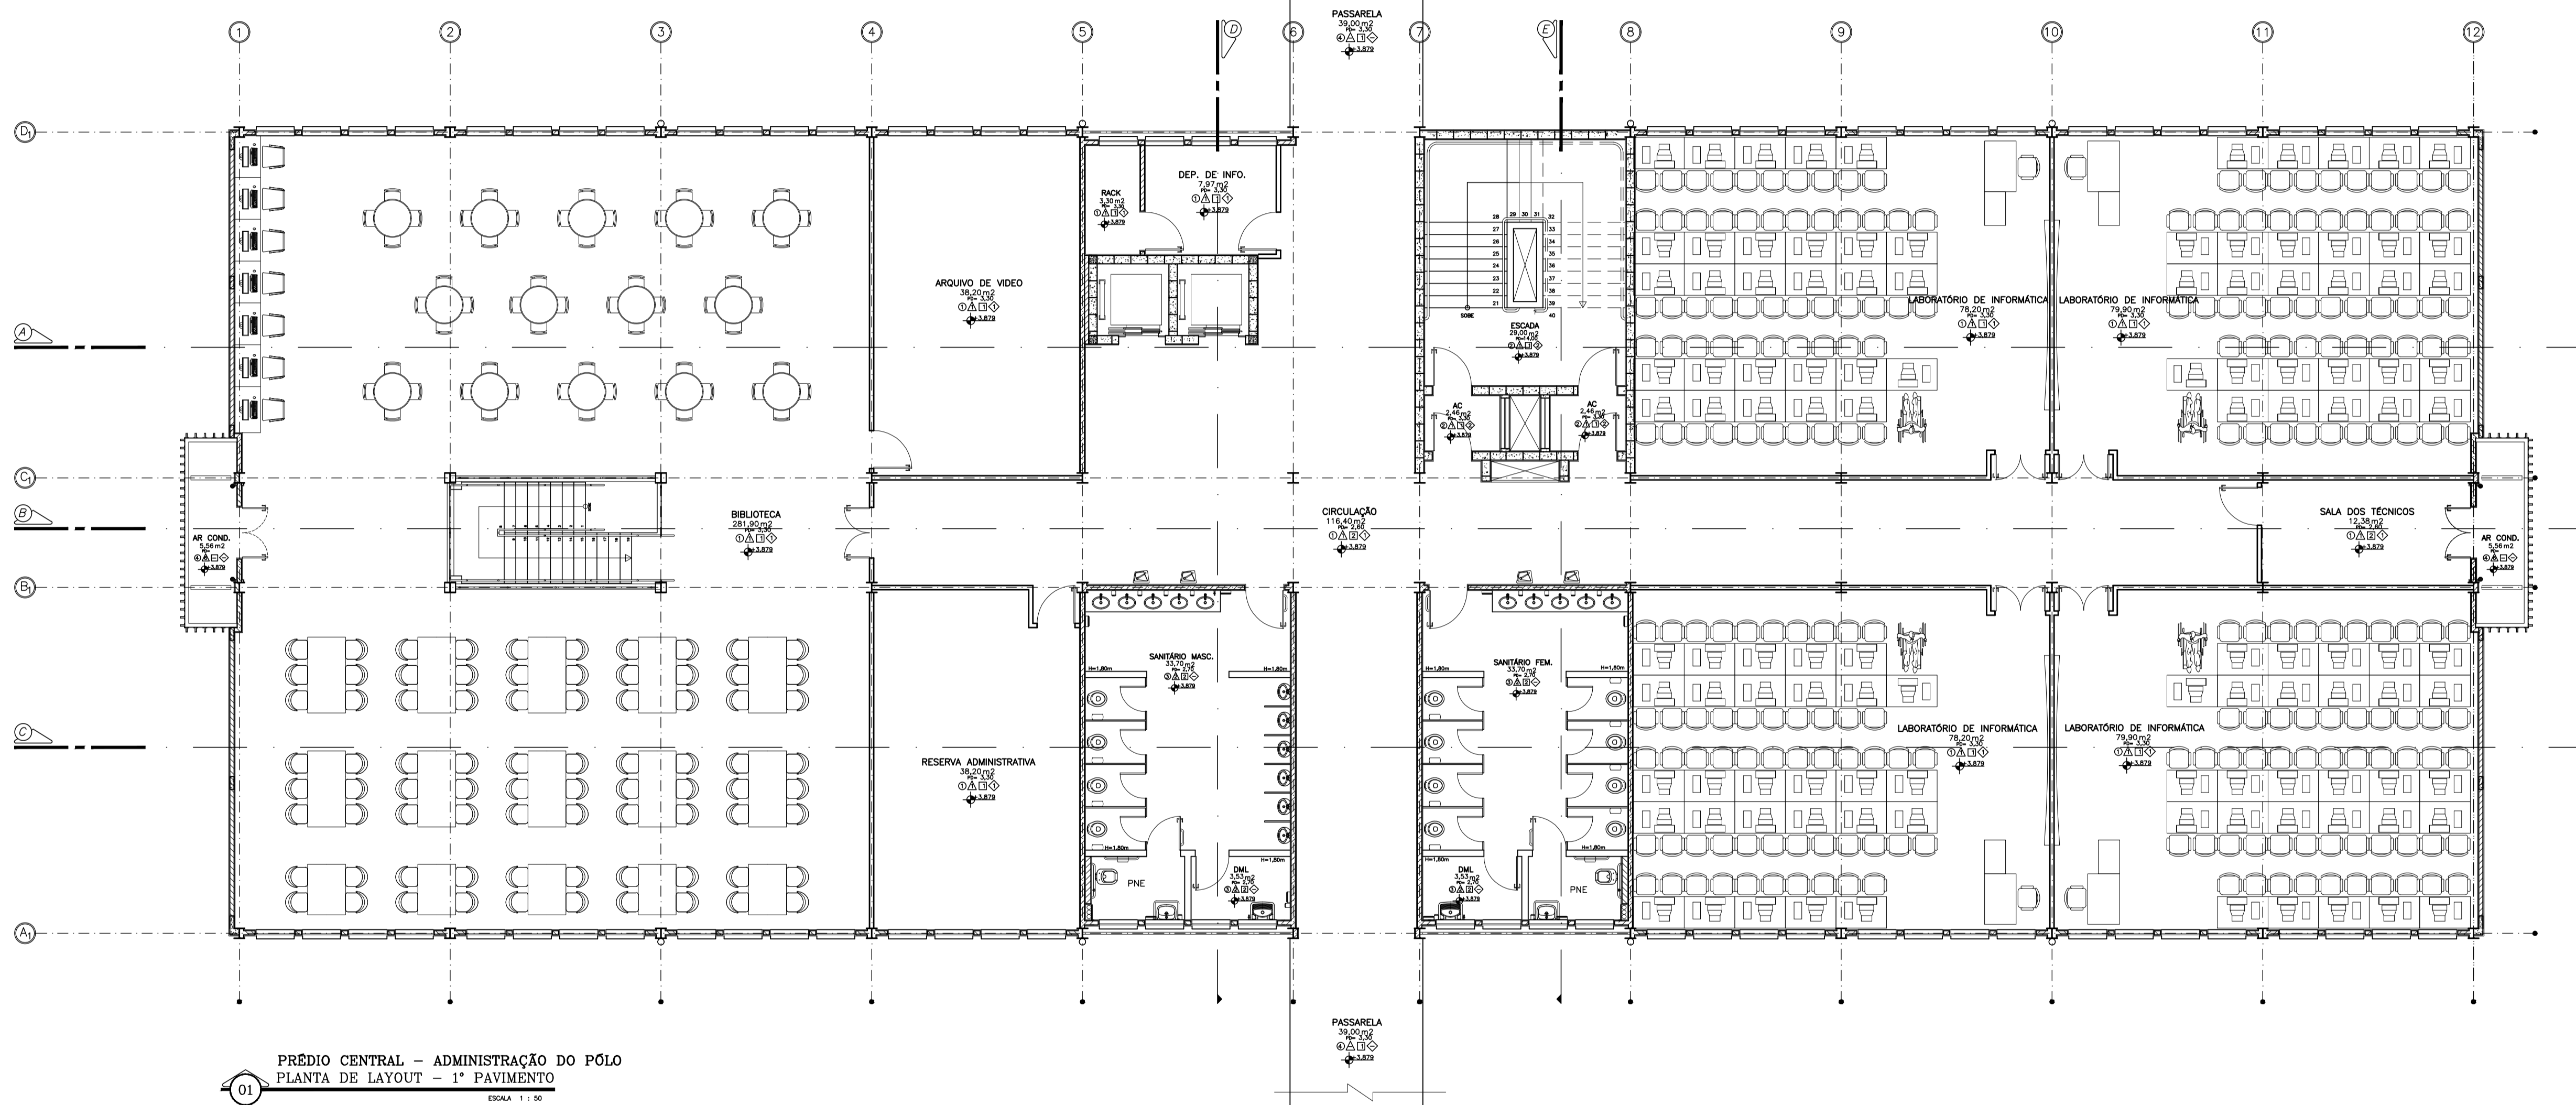

OBSERVAÇÃO: ESTE DESENHO SE REFERE A PRANCHA 01 DO PROJETO EXECUTIVO

REV. DATA OBSERVAÇÃO VISTO

UNIVERSIDADE FEDERAL FLUMINENSE		AS BUILT - ARQ.
CAMPUS ATERRADO		00
CONSTRUTORA ZADAR LTDA.		1:50
RUA DES. ELIAS HENRIQUE FIGUEIRA, Nº783, ATERRADO - VOLTA REDONDA - RJ		00
PRÉDIO CENTRAL - PLANTA DE LAYOUT - 1º PAVIMENTO		00
SERGIO FERNANDES		00
DANIELA ABREU SOARES		00
CETANAMA INTERIORE		00

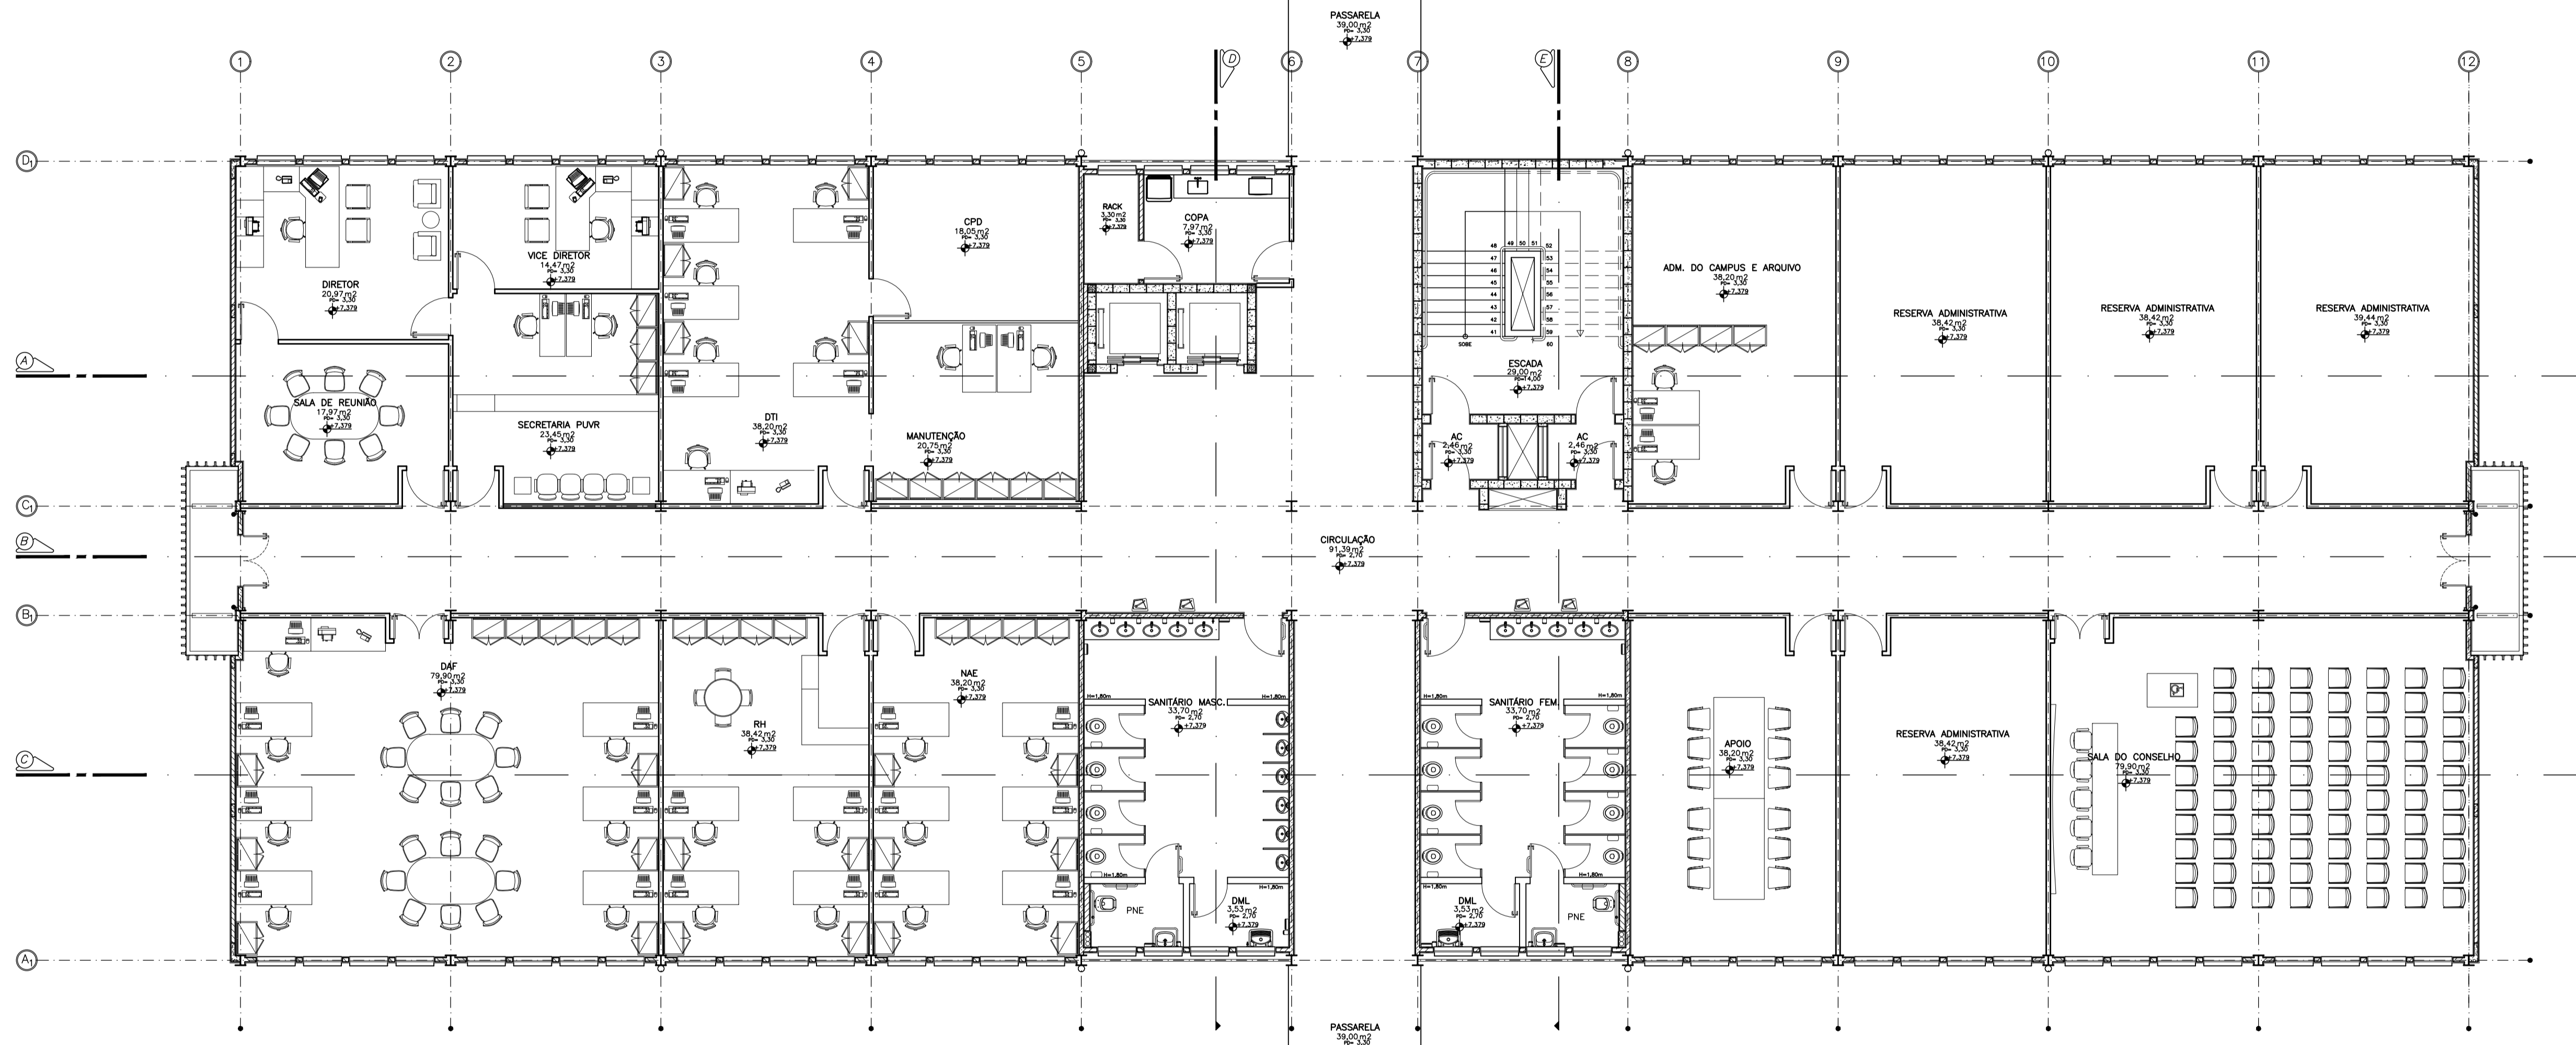

PRÉDIO CENTRAL - ADMINISTRAÇÃO DO PÓLO
 PLANTA DE LAYOUT - 2º PAVIMENTO
 ESCALA 1 : 50

FORMATO A1 ESTENDIDO - INTERIO: 1546 x 574 mm
 ESTERNO: 1281 x 584 mm


OBSERVAÇÃO: ESTE DESENHO SE REFERE A PRANCHA R2 DO PROJETO EXECUTIVO

REV.	DATA	DESCRIÇÃO	FEITO

Concepção Projetos
 UNIVERSIDADE FEDERAL FLUMINENSE
 PÓLO UNIVERSITÁRIO DE VOLTA REDONDA
 CAMPUS ATERRADO

CONSTRUTORA ZADAR LTDA. AS BUILT - ARQ.
 RUA DES. ELLIS HENRIQUE FROEIRA, Nº781, ATERRADO - VOLTA REDONDA - RJ
 PRÉDIO CENTRAL - PLANTA DE LAYOUT - 2º PAVIMENTO
 SERGIO FERNANDES
 CARLA PAZ OLIVEIRA, DEIANA ABBY SOARES, CECILIANA BORTOZZO

00
 1:50
 68/78

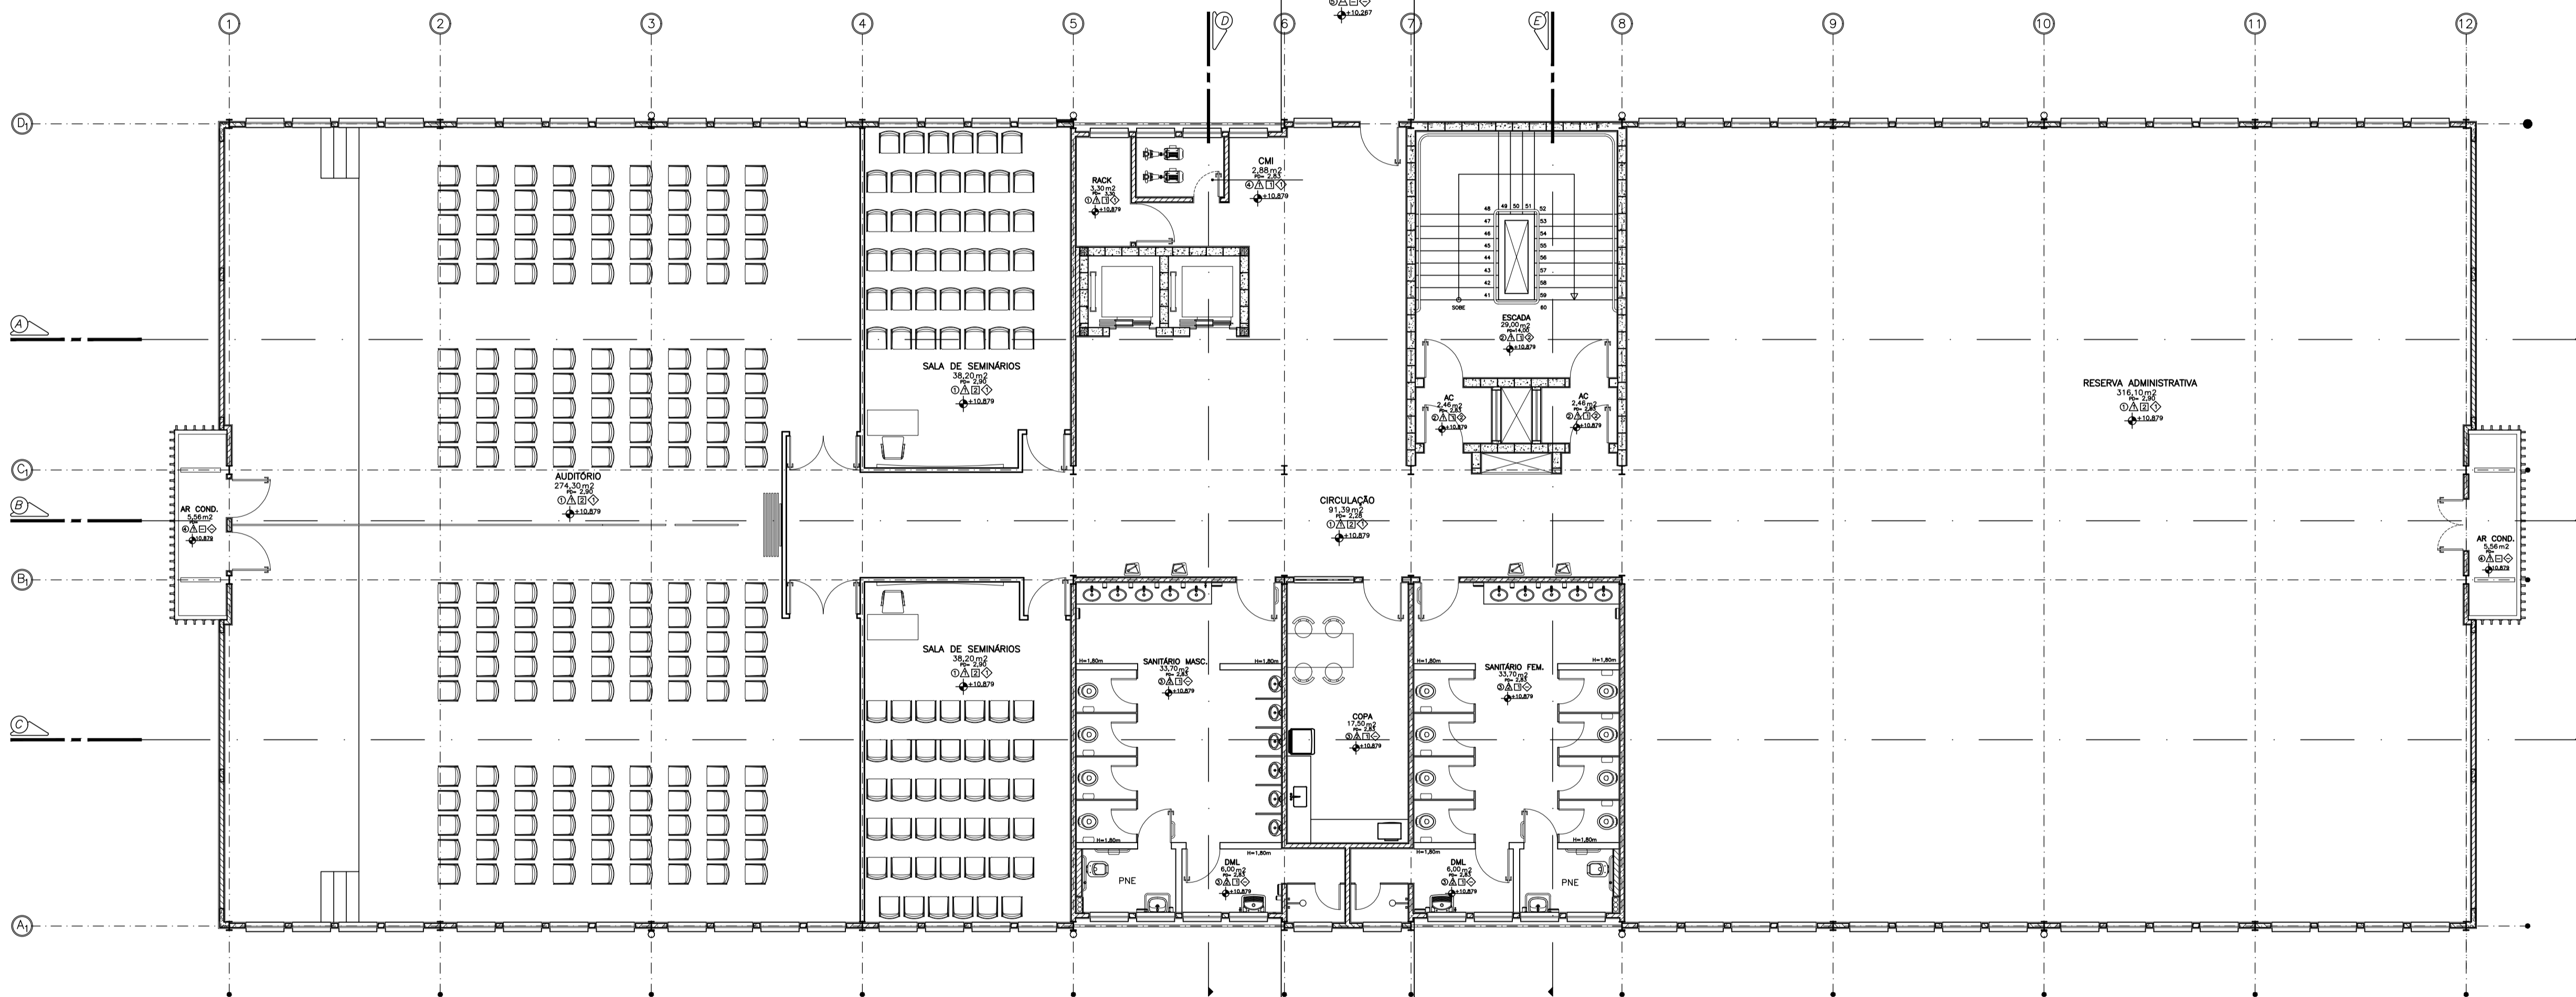

01 PRÉDIO CENTRAL - ADMINISTRAÇÃO DO POLO
 PLANTA DE LAYOUT - 3º PAVIMENTO
 ESCALA 1 : 50

FORMATO A1 ESTENDIDO - INTERNO: 1546 x 574 mm
 ESTERNO: 1281 x 584 mm

OBSERVAÇÃO: ESTE DESENHO SE REFERE A PRANCHA 83 DO PROJETO EXECUTIVO

REV.	DATA	DESCRIÇÃO	FEITO

Concepção Projetos
 UNIVERSIDADE FEDERAL FLUMINENSE
 PÓLO UNIVERSITÁRIO DE VOLTA REDONDA
 CAMPUS ATERRADO

CONSTRUTORA ZADAR LTDA. AS BUILT - ARQ.
 RUA DES. ELLIS HENRIQUE FIGUEIRA, Nº781, ATERRAÇO - VOLTA REDONDA - RJ
 PRÉDIO CENTRAL - PLANTA DE LAYOUT - 3º PAVIMENTO
 SERGIO FERNANDES
 CADELA PAULINO, DEIANA ABBYB SOBRINHO, GECYANNA MONTEIRO

00
 1:50
 69/78